



Legenda da Drenagem	
<div><div></div><div>B2</div></div>	Boca de Lobo 1,5x1,5m altura variável 35 unidades
<div><div></div><div>Ø600 - PA-2</div></div>	Tubo de Concreto Armado Diâmetro 600mm - 123 m
<div><div></div><div>Ø800 - PA-2</div></div>	Tubo de Concreto Armado Diâmetro 800mm - 725 m
<div><div></div><div></div></div>	Sentido do Escoamento
<div><div></div><div></div></div>	Tubos e Caixas já executados Exceto as tampas - 54,50 m de tubo e 5 caixas
<div><div></div><div></div></div>	Tubos e Caixas contabilizados na prancha 17 - Trecho 2

Nota 01: O novo traçado da Avenida Portuária e a continuação das ruas aqui representadas serão apresentados nas próximas pranchas.

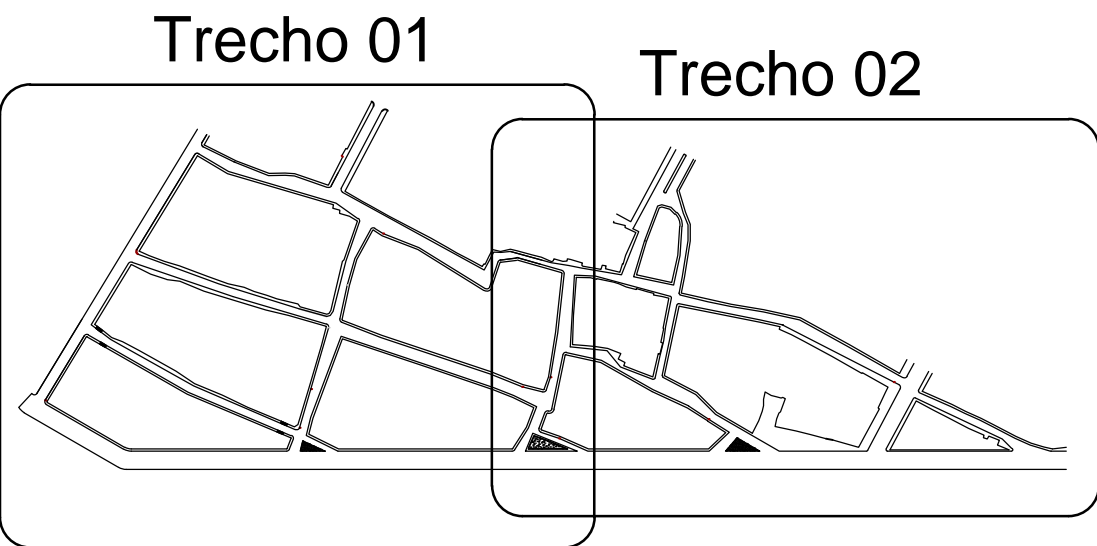

ESC - 1:5000

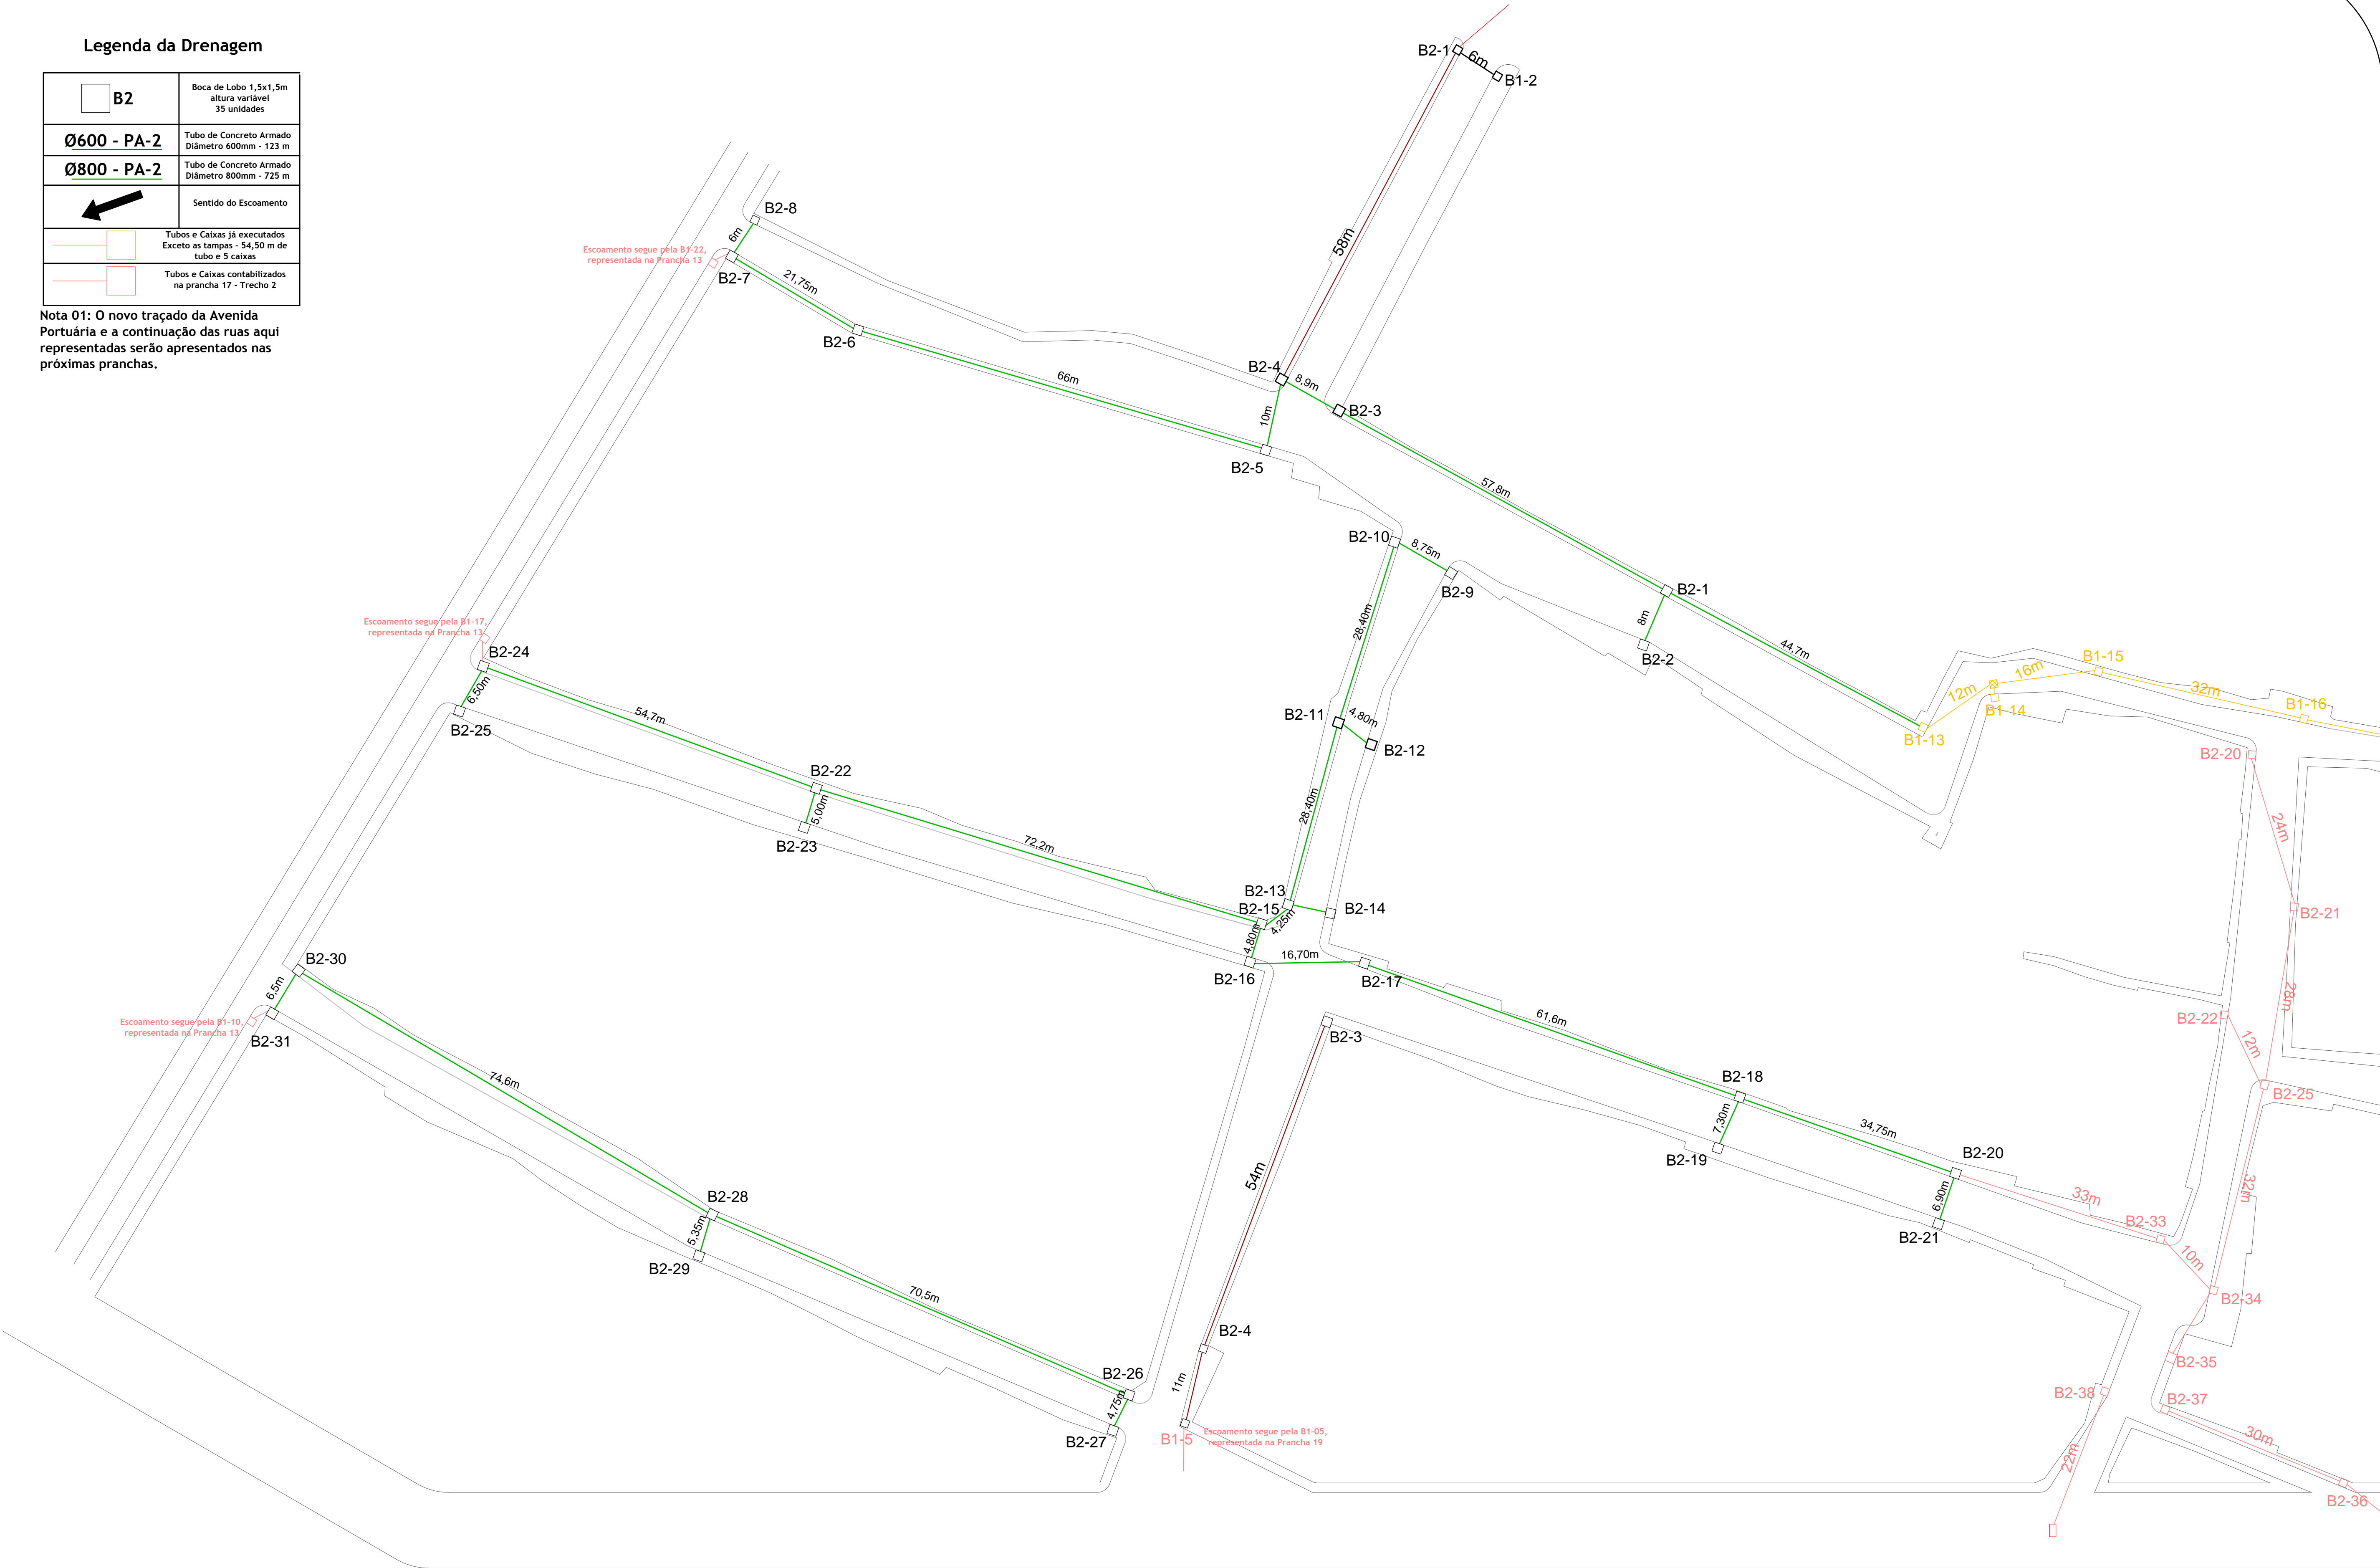

ANTIGO TRAÇADO DA AVENIDA PORTUÁRIA¹

PREFEITURA MUNICIPAL DO RIO GRANDE UNIDADE GESTORA DE PROJETOS - UGP		
OBRA: PROJETO DE DRENAGEM		
RUA 21, RUA 23, RUA 25 E RUA 8		
RESP. PROJETO:	ENGº GILBERTO ARABIDIAN JUNIOR - CREA/RS 159864 ENGº ATAUALPA DA SILVA AGOSTINHO - CREA/RS 160757 ENGº FELIPE CANDIDO VELOSO COSTA - CREA/RS 159649	DATA: SETEMBRO/2010
PROJETO DE ATUALIZAÇÃO		
RESP. PROJETO AS BUILT: ENGª MARIANA BARBOSA DA COSTA - CREA/RS 202867		
PROJETO ORIGINAL: GILBERTO ARABIDIAN ATUALIZAÇÃO: MARIANA B. DA COSTA	ESCALA: 1:500	DATA: NOVENBRO/2017
PRANCHA: 16		
SECRETARIA MUNICIPAL DE HABITAÇÃO E REGULARIZAÇÃO FUNDIÁRIA - SMHARF		