


PLANIMÉTRICO PAVIMENTAÇÃO


TRECHO 01
ESCALA 1:500

Legenda da Pavimentação


	ASFALTO 13480 m²
	Calçadas de Concreto: 2970 m² Mto Fix: 2540 m
	Faixa de Segurança: 67 m²
	Placas de Trânsito: 3 unidades
	Ladrilho Pedestral de Alerta 25X25 cm - 39 m²
	Ladrilho Pedestral Direcional 25X25 cm - 563 m²

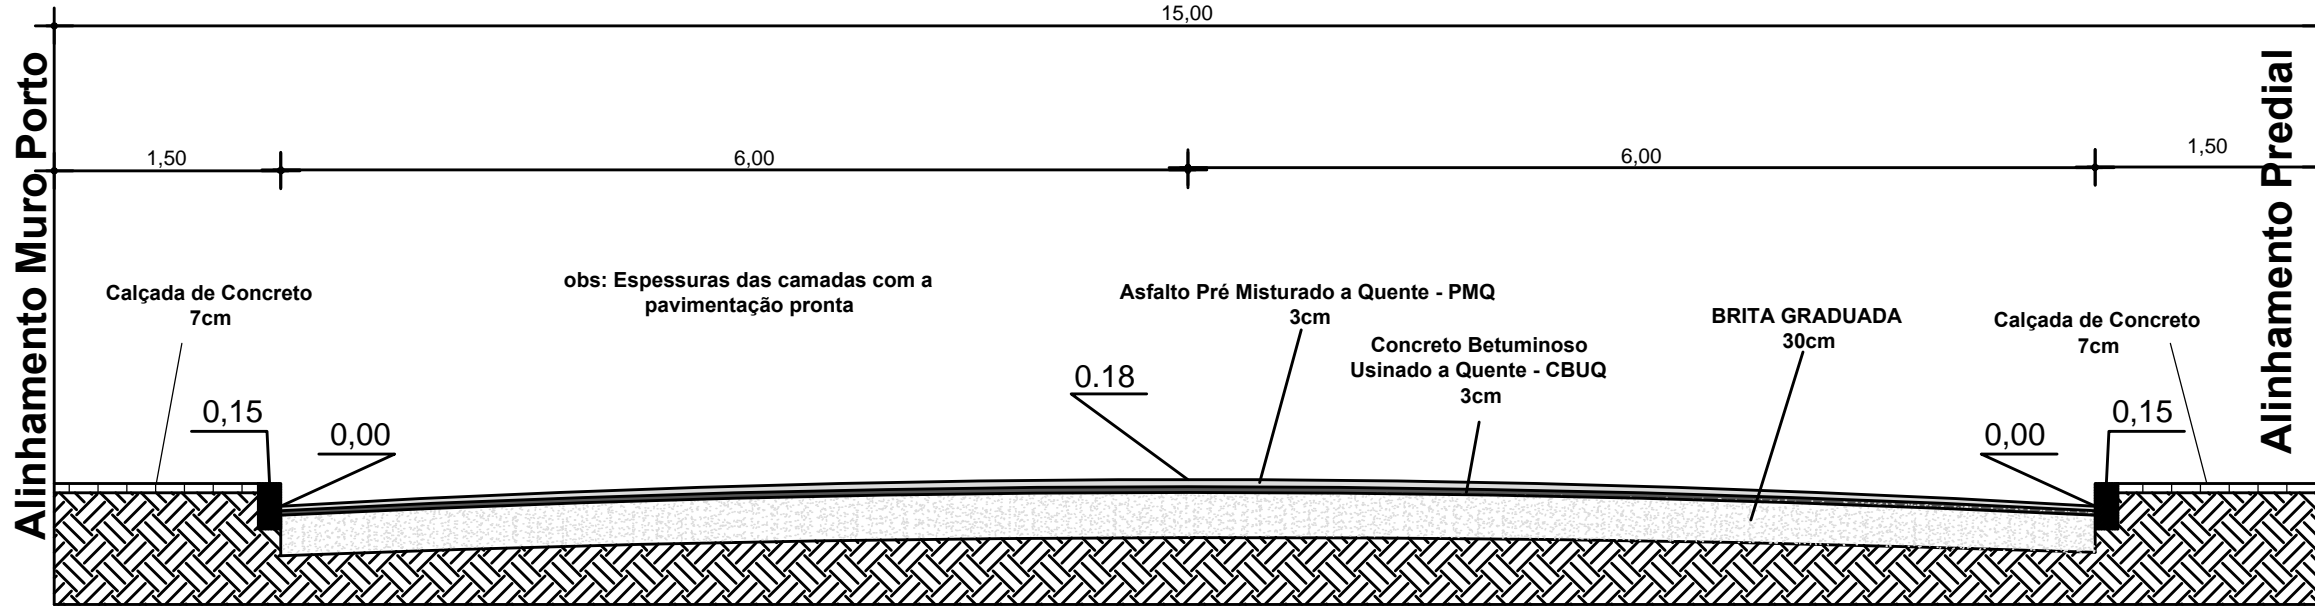

Corte AA' Transversal da Pavimentação da Avenida Portuária 1/50

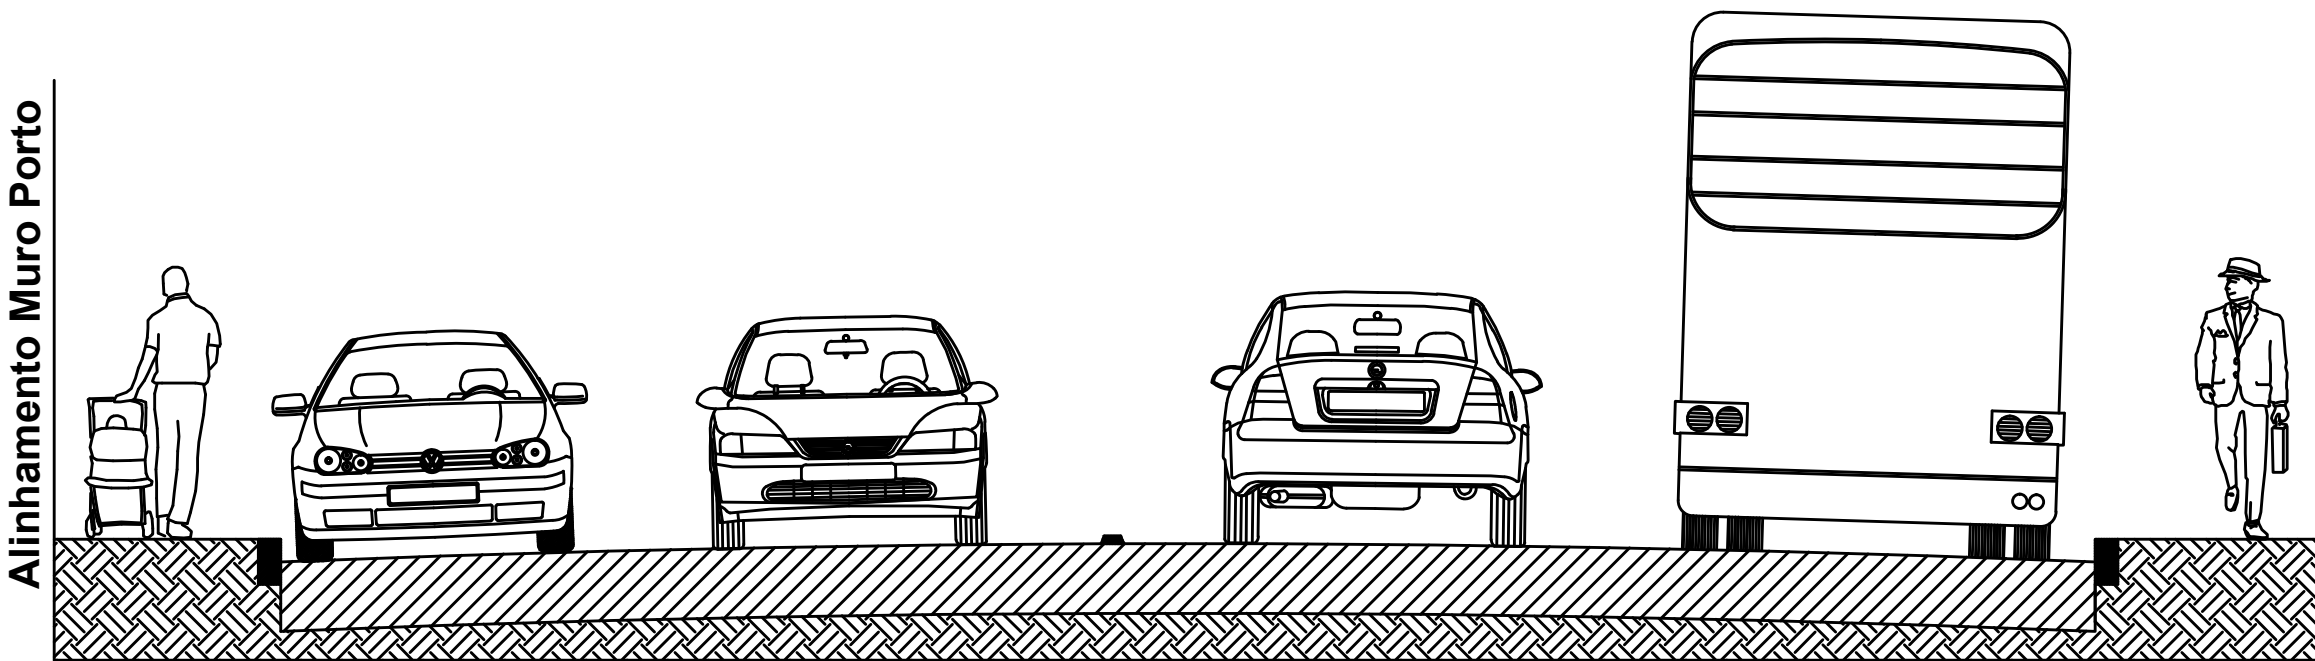


Corte AA' Transversal da Pavimentação da Avenida Portuária 1/50

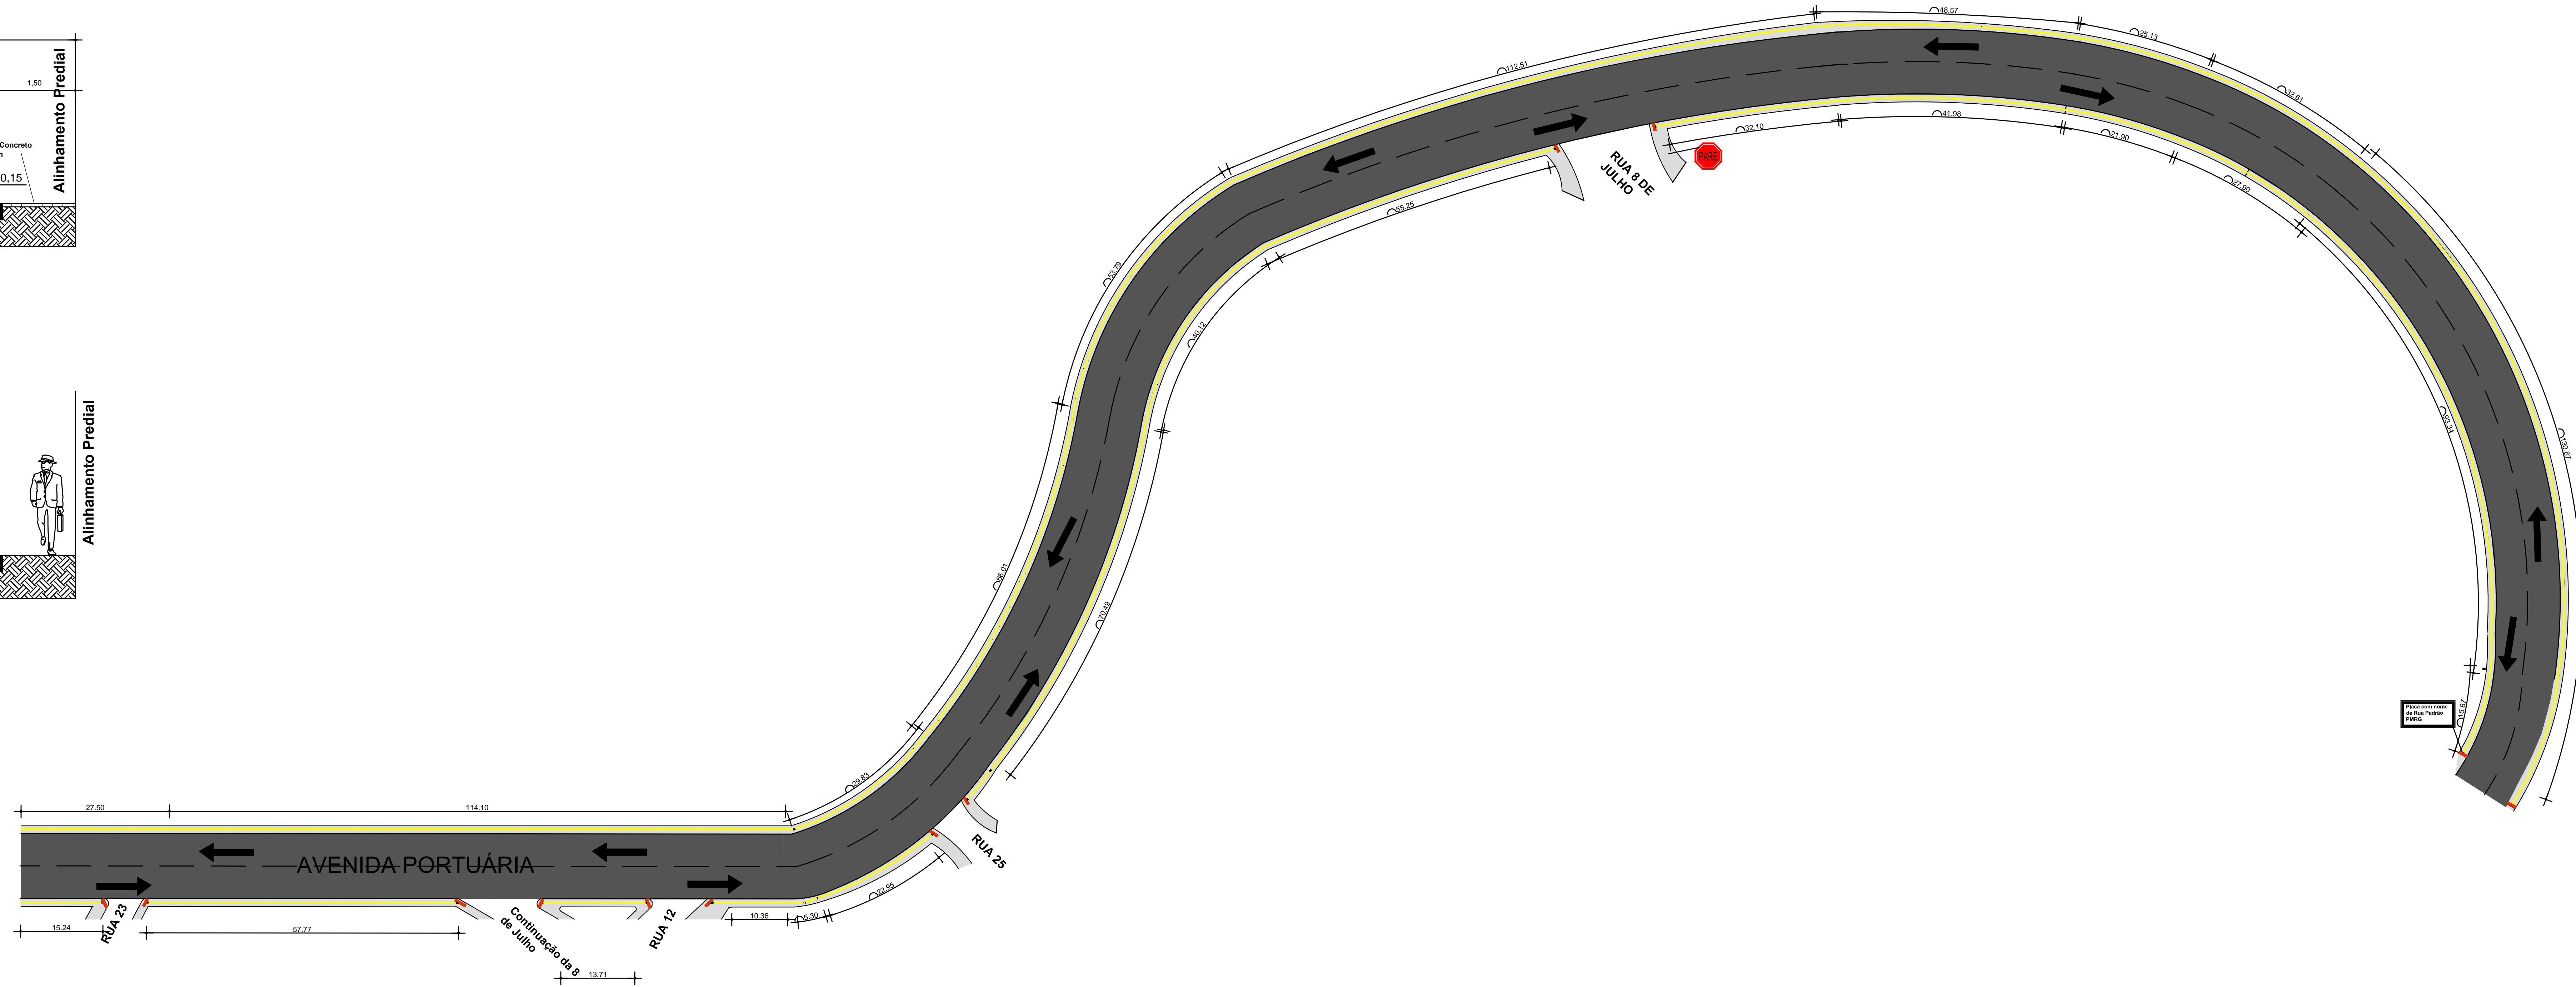

PLANIMÉTRICO PAVIMENTAÇÃO

TRECHO 02
ESCALA 1:500

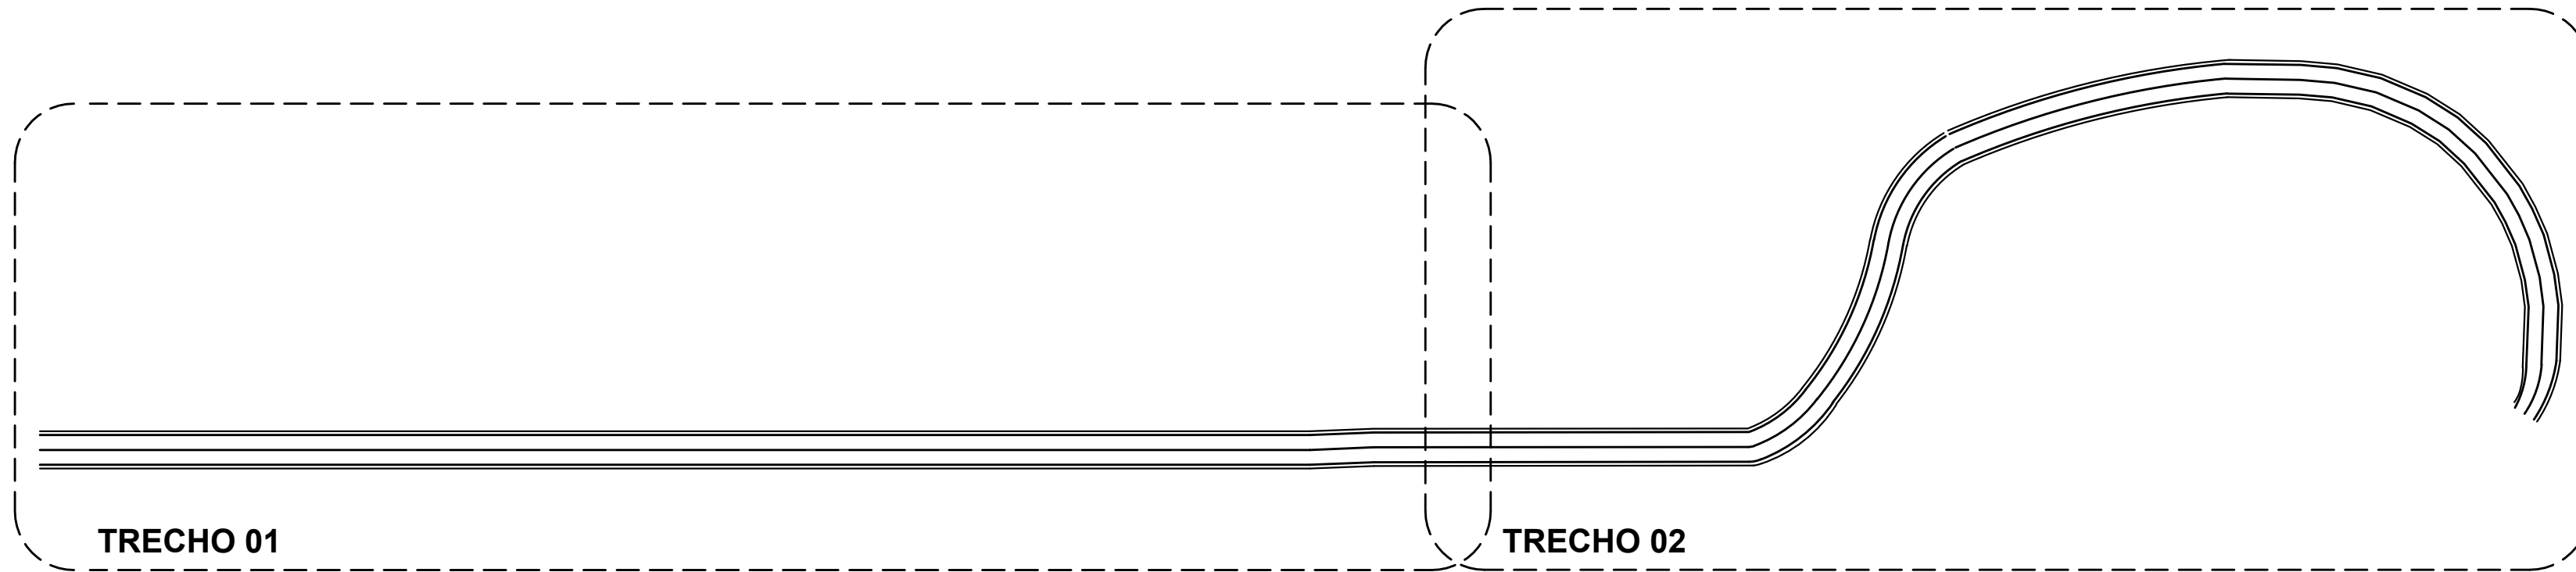

PLANIMÉTRICO

ESCALA 1:2500

PREFEITURA MUNICIPAL DO RIO GRANDE

UNIDADE GESTORA DE PROJETOS - UGP

OBRA:

PROJETO DE PAVIMENTAÇÃO - PROJETO GEOMÉTRICO

AVENIDA PORTUÁRIA

RESP. PROJETO:

ENGº GILBERTO ARABIAN JUNIOR - CREA/RS 159664

ENGº ATUALIZA DA SILVA AGOSTINHO - CREA/RS 165757

ENGº FELIPE CANDIDO VELOSO COSTA - CREA/RS 159649

DATA:

SETEMBRO/2010

PROJETO DE ATUALIZAÇÃO/MUDANÇA DO TRAÇADO

RESP. PROJETO AS BUILT:

ENGº MARIANA BARBOSA DA COSTA - CREA/RS 202867

Projeto Original: Sistema de Arquivos

Atualização: Planilha B de Cota

ESCALA: INDICADA

DATA: NOVENBRO/2017

FRANCHA: 05

SECRETARIA MUNICIPAL DE HABITAÇÃO E REGULARIZAÇÃO FUNDIÁRIA - SMHARF