



PLANIMÉTRICO ESCOAMENTO PLUVIAL
TRECHO 01
ESCALA 1:500
AVENIDA PORTUÁRIA

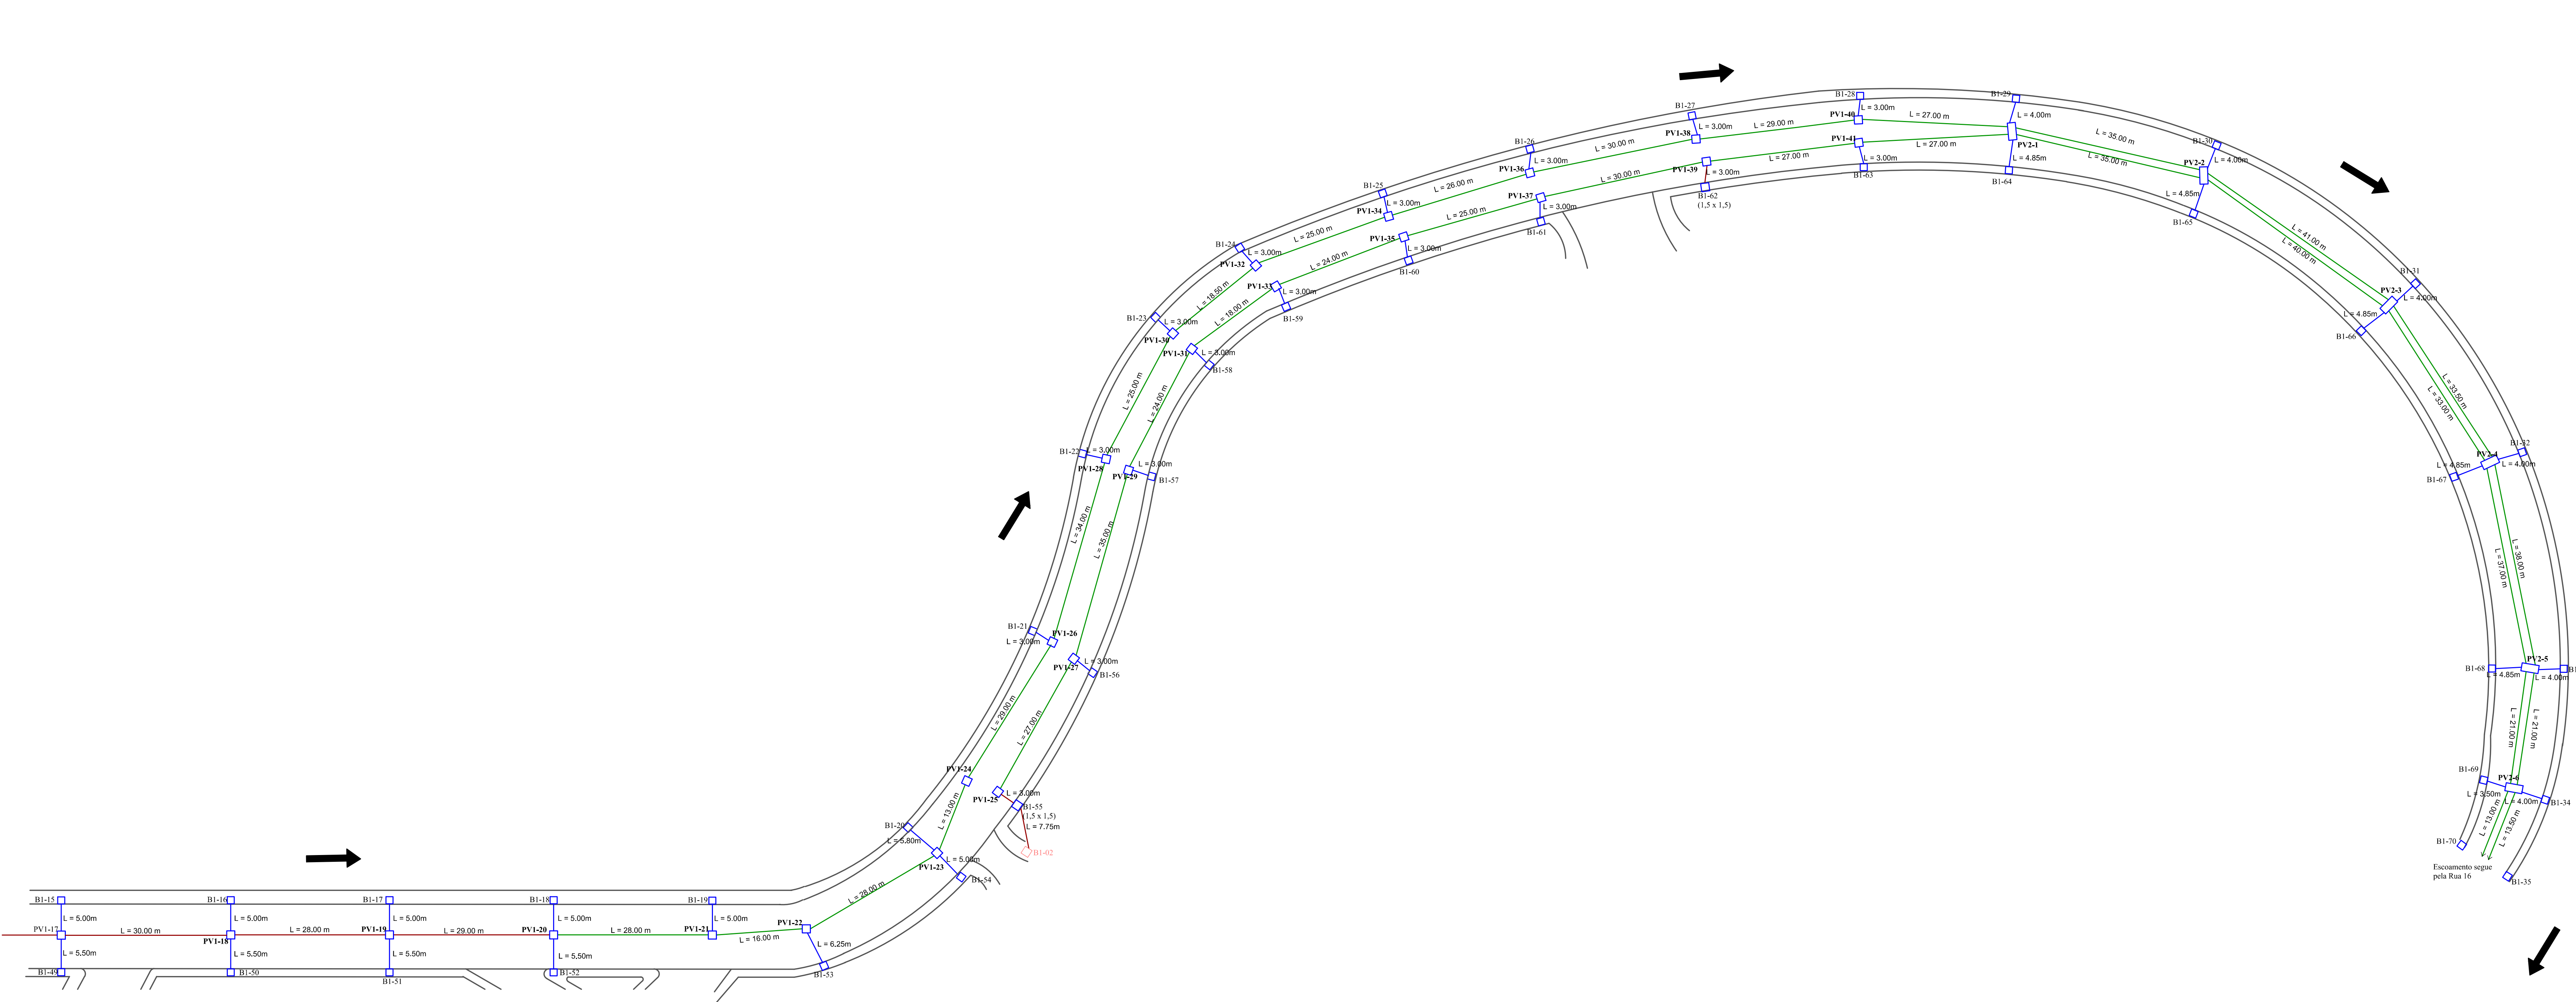

PLANIMÉTRICO ESCOAMENTO PLUVIAL
TRECHO 02
ESCALA 1:500

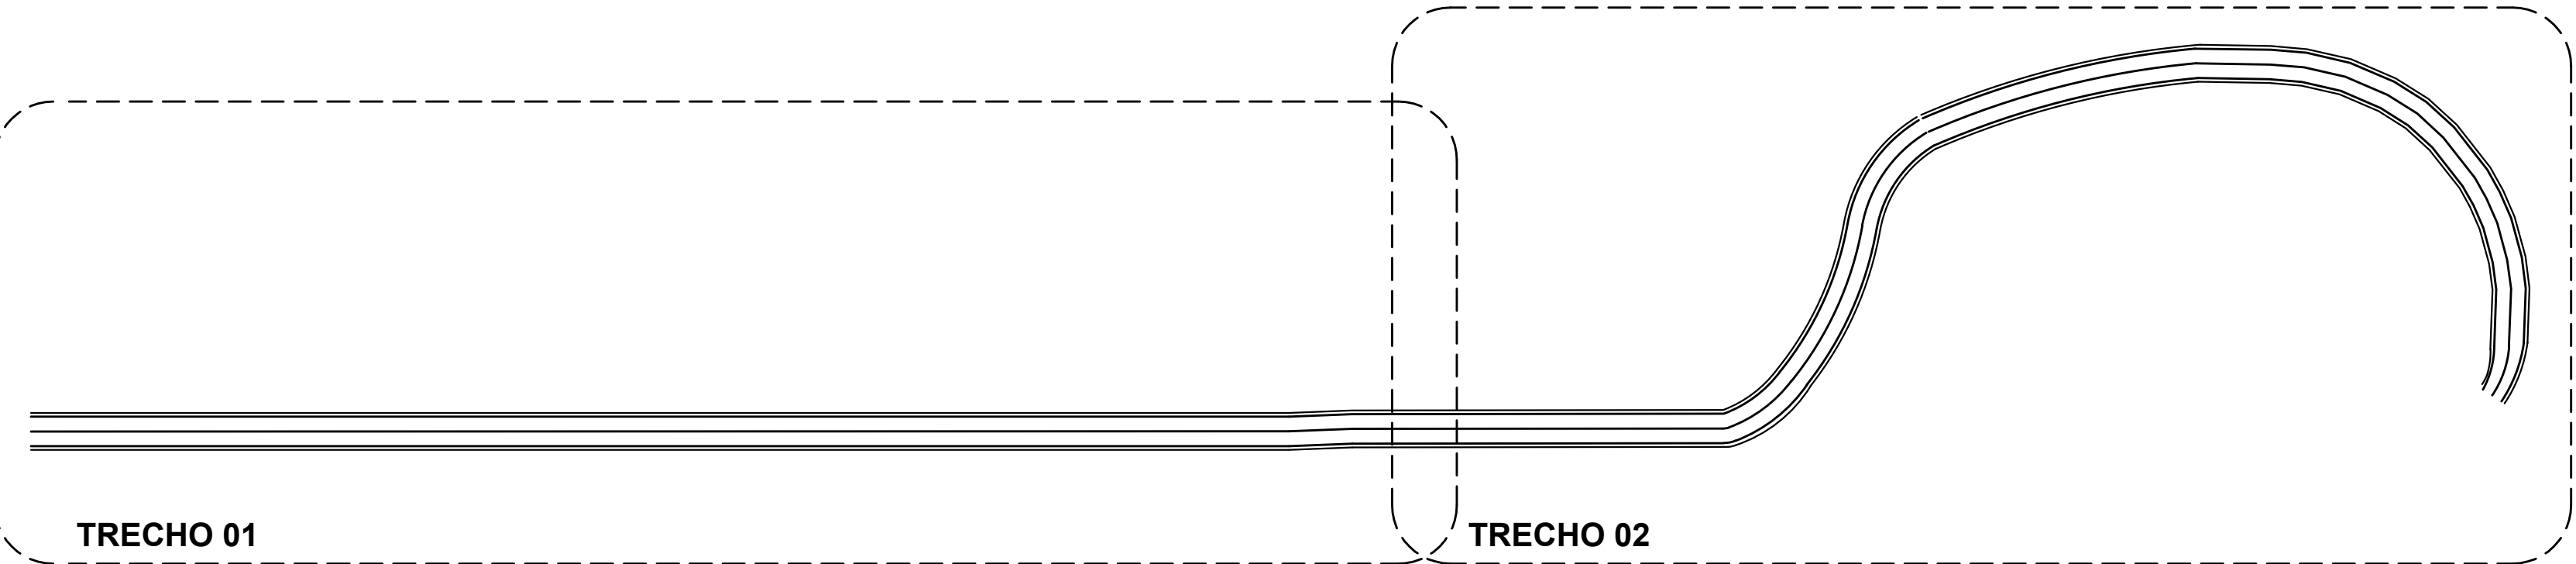

PLANIMÉTRICO
ESCALA 1:2500

Legenda da Drenagem	
B1	Boca de Lobo 1,3x1,3m altura variável 70 unidades
PV1	Poço de Visita 1,3x1,3m altura variável 41 unidades
PV2	Poço de Visita 1,5x1,2m altura variável 6 unidades
Ø400 - PA-2	Tubo de Concreto Armado Diâmetro 400mm - 290 m
Ø600 - PA-2	Tubo de Concreto Armado Diâmetro 600mm - 402 m
Ø800 - PA-2	Tubo de Concreto Armado Diâmetro 800mm - 926,5 m
←	Sentido do escoamento

PREFEITURA MUNICIPAL DO RIO GRANDE	
UNIDADE GESTORA DE PROJETOS - UGP	
OBRA:	PROJETO DE DRENAGEM
AVENIDA PORTUÁRIA	
RESP. PROJETO:	ENGº GILBERTO ARABIDIAN JUNIOR - CREA/RS 159864 ENGº ATAUALPA DA SILVA AGOSTINHO - CREA/RS 160757 ENGº FELIPE CANDIDO VELOSO COSTA - CREA/RS 159649
DATA:	SETEMBRO/2010
PROJETO DE ATUALIZAÇÃO/MUDANÇA DO TRAÇADO	
RESP. PROJETO AS BUILT:	ENGª MARIANA BARBOSA DA COSTA - CREA/RS 202867
PROJETO DESMOL: GILBERTO ARABIDIAN ATUALIZAÇÃO: MARIANA B. DA COSTA	ESCALA: INDICADA
DATA:	NOVEMBRO/2017
PRANCHAS:	06
SECRETARIA MUNICIPAL DE HABITAÇÃO E REGULARIZAÇÃO FUNDIÁRIA - SMHARF	