




Trecho 1



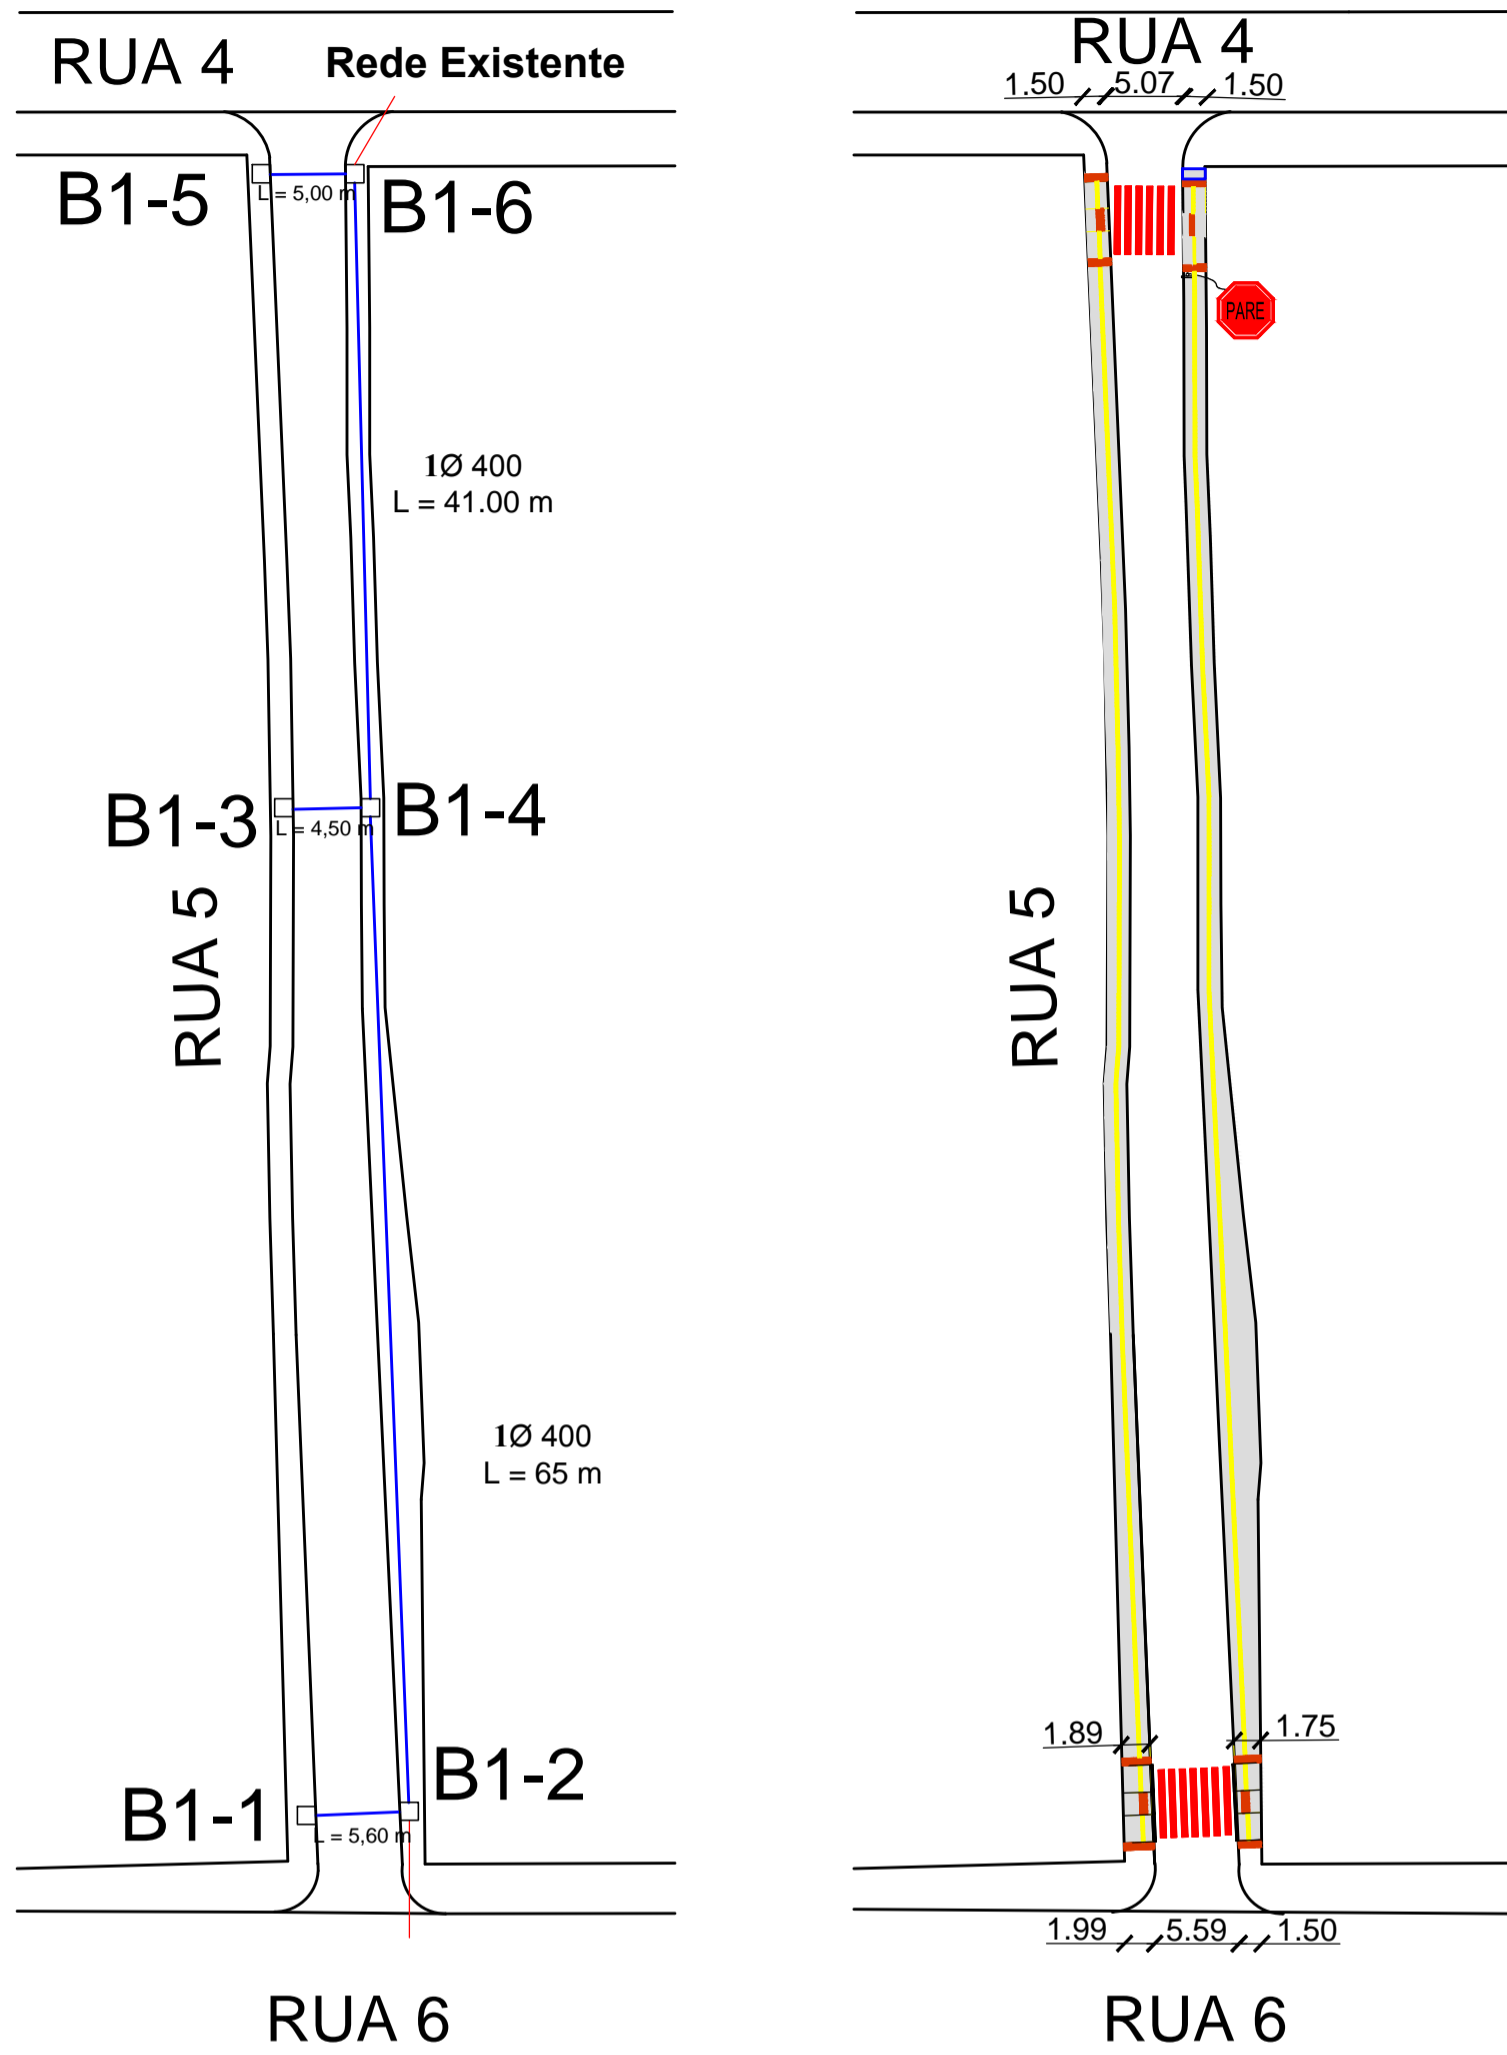


Trecho 2

Legenda da Pavimentação	
	Pavimentação Blocos Intertravados de Concreto para passeio - esp. 6cm - 35MPa: 975 m²
	Pavimentação Blocos Intertravados de Concreto - esp. 8cm - 35MPa: 597 m²
	Calçadas de Concreto: 406,50 m²
	Calçadas a demolir: 110 m
	Rampa de Acesso para cadeirantes: 4 unidades
	Faixa de Segurança: 12 m²
	Placas de Trânsito: 1 unidade
	Ladrilho Podotátil de Alerta 25X25 cm - 15 m²
	Ladrilho Podotátil direcional 25X25 cm - 93 m²

Nota 01: As calçadas não possuem um gabarito constante e linear pois acompanham o alinhamento predial irregular.
OBS.: Após conferência in loco, foi determinada a metragem de calçadas existentes a serem demolidas. Para o cálculo do volume, foi considerado uma largura de 1,50m e espessura de 0,15m.

Legenda da Drenagem	
	B1 Caixa de Drenagem 1,30 x 1,30m com altura variável Tampa BOCA DE LOBO 6 unidades
	B1 Caixa de Drenagem 1,30 x 1,30m com altura variável Tampa GRELHA 5 unidades
	Ø40- PA-2 Tubo de Concreto Armado diâmetro 400 mm - 257 m

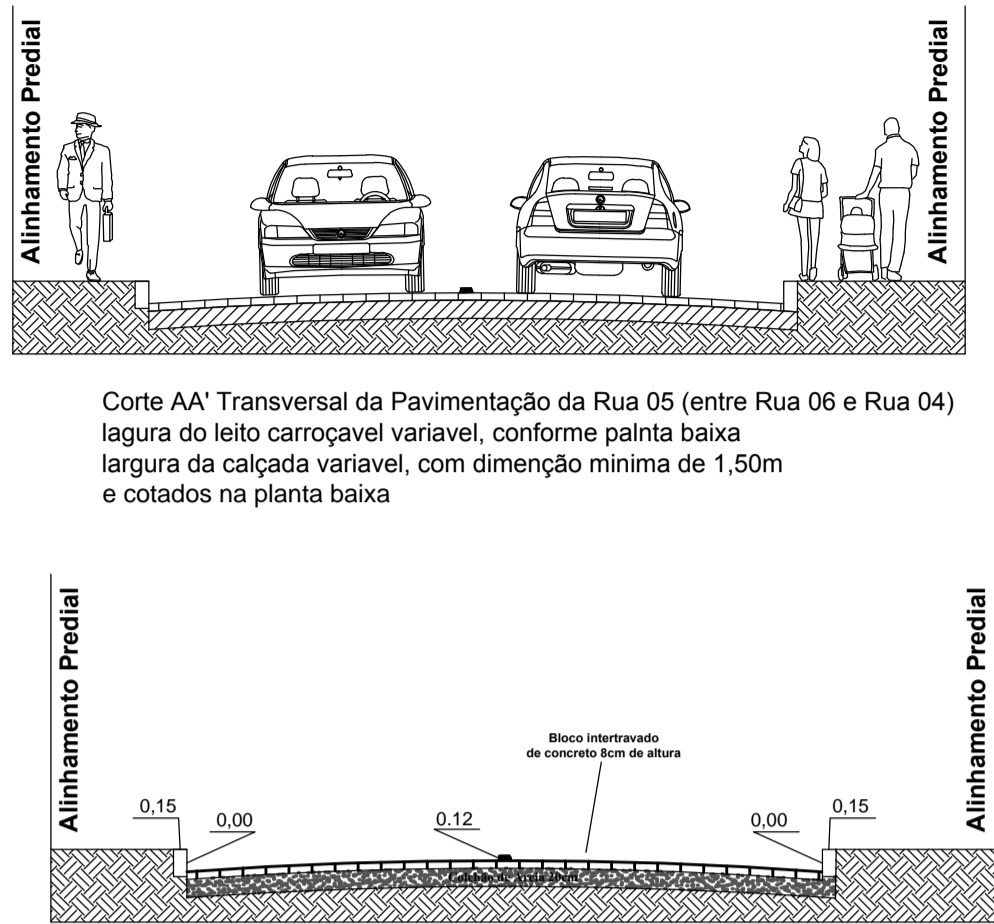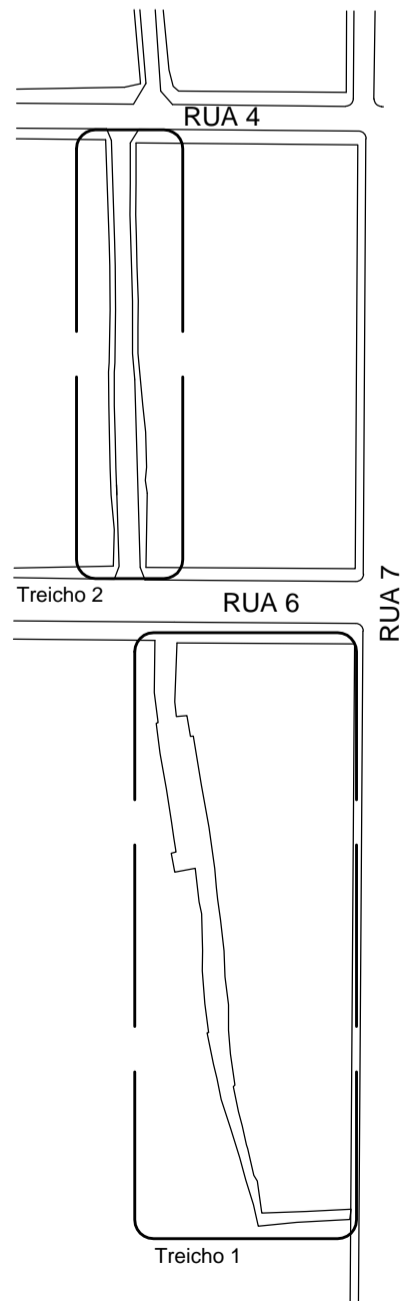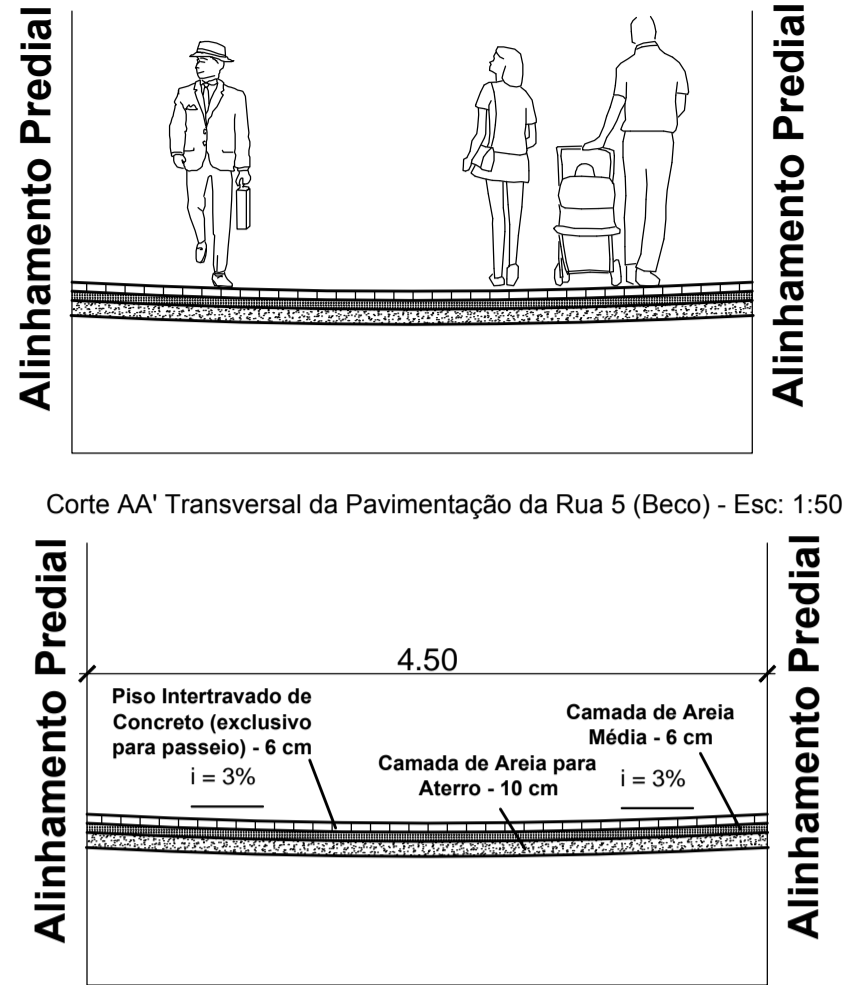

PREFEITURA MUNICIPAL DO RIO GRANDE UNIDADE GESTORA DE PROJETOS - UGP			
OBRA: PROJETO DE PAVIMENTAÇÃO E ESCOAMENTO PLUVIAL			
RUA 05			
RESP. PROJETO: ENGº GILBERTO ARABIDIAN JUNIOR - CREA/RS 159864 ENGº ATAUALPA DA SILVA AGOSTINHO - CREA/RS 160757 ENGº FELIPE CANDIDO VELOSO COSTA - CREA/RS 159649			DATA: SETEMBRO/2010
PROJETO DE ATUALIZAÇÃO			
RESP. PROJETO AS BUILT: ENGª MARIANA BARBOSA DA COSTA - CREA/RS 202867			
PROJETO ORIGINAL: GILBERTO ARABIDIAN ATUALIZAÇÃO: MARIANA B. DA COSTA	ESCALA: 1:500	DATA: NOVEMBRO/2017	PRANCHA: 03
SECRETARIA MUNICIPAL DE HABITAÇÃO E REGULARIZAÇÃO FUNDIÁRIA - SMHARF			