

Rua Sete


Rua Nove

Rua Onze

Rua Treze

AV. PORTUÁRIA

Rua Quinze

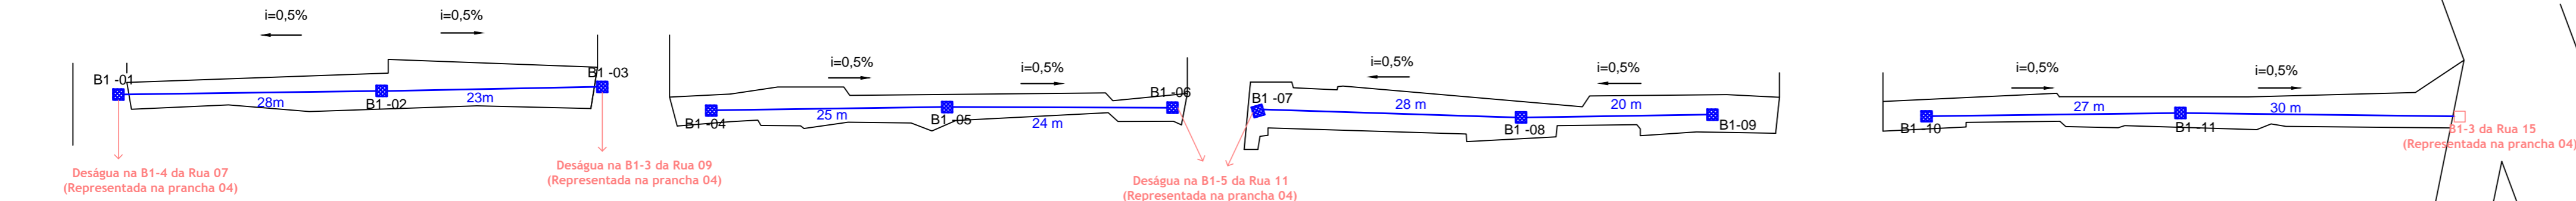


Rua Sete


Rua Nove

Rua Onze

Rua Treze

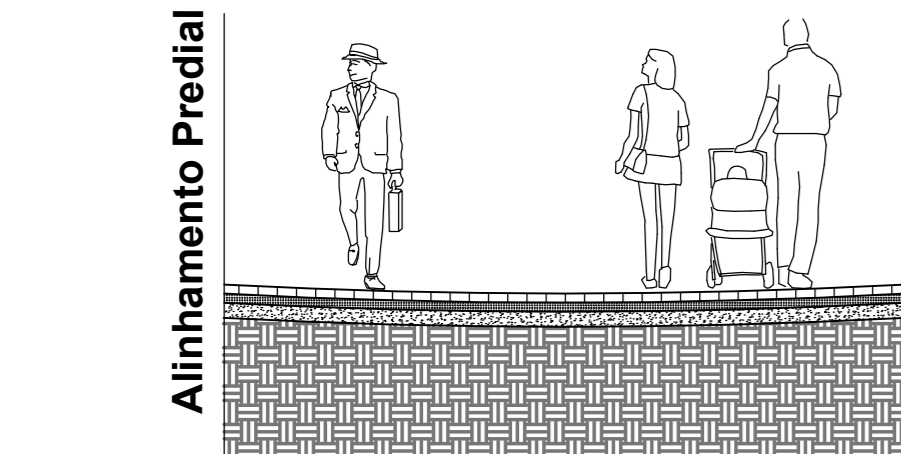

Corte AA' Transversal da Pavimentação da Rua 2 - Esc: 1:50

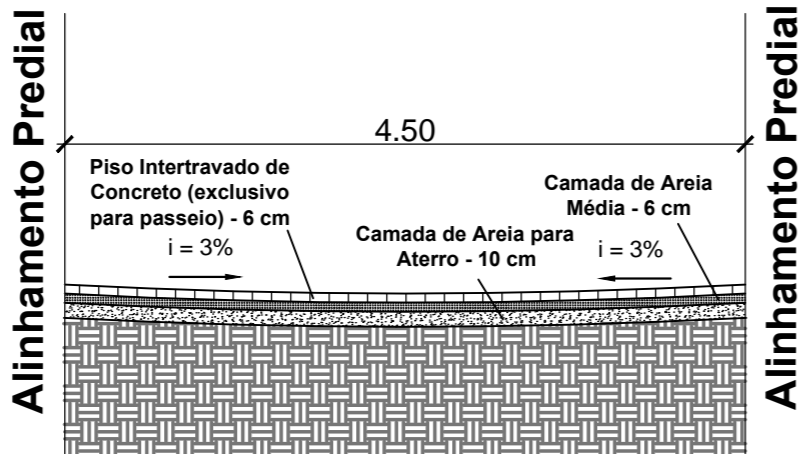

Legenda da Pavimentação

	Calçadas de Piso Intertravado de Concreto (e = 6 cm): 862 m ² Meio Fio: 106 m
	Placas de Trânsito: 3 unidade
	Ladrilho Podotátil de Alerta 25X25 cm 18 m ²
	Ladrilho Podotátil direcional 25X25 cm 56 m ²

Nota 01: As calçadas não possuem um gabarito constante e linear pois acompanham o alinhamento predial irregular e seguem o nível das calçadas das esquinas perpendiculares.
Nota 02: Em projetos onde possui apenas passeio com piso intertravado, sem passagem de veículos (calçada), não é utilizado meio fio. Portanto, foi estimado um valor 15% do comprimento total do beco para eventuais cercas ao longo do alinhamento onde há necessidade de colocação do meio fio.

Legenda da Drenagem

	Caixa de Drenagem 1,30 x 1,30m com altura variável TAMPA GRELHA - 11 unidades
	Tubo de Concreto Armado PBJE - Ø400 mm 205 m

PREFEITURA MUNICIPAL DO RIO GRANDE UNIDADE GESTORA DE PROJETOS - UGP			
OBRA: PROJETO DE PAVIMENTAÇÃO E ESCOAMENTO PLUVIAL "Beco" - RUA 2			
RESP. PROJETO: ENGº GILBERTO ARABIDIAN JUNIOR - CREA/RS 159864 ENGº ATAUALPA DA SILVA AGOSTINHO - CREA/RS 160757 ENGº FELIPE CANDIDO VELOSO COSTA - CREA/RS 159649			DATA: SETEMBRO/2010
PROJETO DE ATUALIZAÇÃO			
RESP. PROJETO AS BUILT: ENGª MARIANA BARBOSA DA COSTA - CREA/RS 202867			
PROJETO ORIGINAL: GILBERTO ARABIDIAN ATUALIZAÇÃO: MARIANA B. DA COSTA	ESCALA: 1:500	DATA: NOVEMBRO/2017	PRANCHA: 02
SECRETARIA MUNICIPAL DE HABITAÇÃO E REGULARIZAÇÃO FUNDIÁRIA - SMHARF			