



	<p>Pavimentação Blocos Intertravados de Concreto para passeio esp. 6cm - 35MPa; 1135 m²</p>
	<p>Pavimentação Blocos Intertravados de Concreto JA EXECUTADA esp. 6cm - 35MPA; 1602 m²</p>
	<p>Calçadas de Concreto: 711,10 m² Calçadas a demolir: 180 m</p>
<p>Nota 1</p>	
	<p>Rampa de Acesso para cadeirantes: 8 unidades</p>
	<p>Sinalização Horizontal: 60 m²</p>
	<p>Placas de Trânsito: 5 unidades</p>
	<p>Ladrilho Podotátil de Alerta 25X25 cm - 30 m²</p>
	<p>Ladrilho Podotátil direcional 25X25 cm - 160 m²</p>

OBS.: Após conferência in loco, foi determinada a metragem de calçadas existentes a serem demolidas. Para o cálculo do volume, foi considerado uma largura de 1,50m e espessura de 0,15m.

OBS.: Após conferência in loco, foi determinada a metragem de calçadas existentes a serem demolidas. Para o cálculo do volume, foi considerado uma largura de 1,50m e espessura de 0,15m.



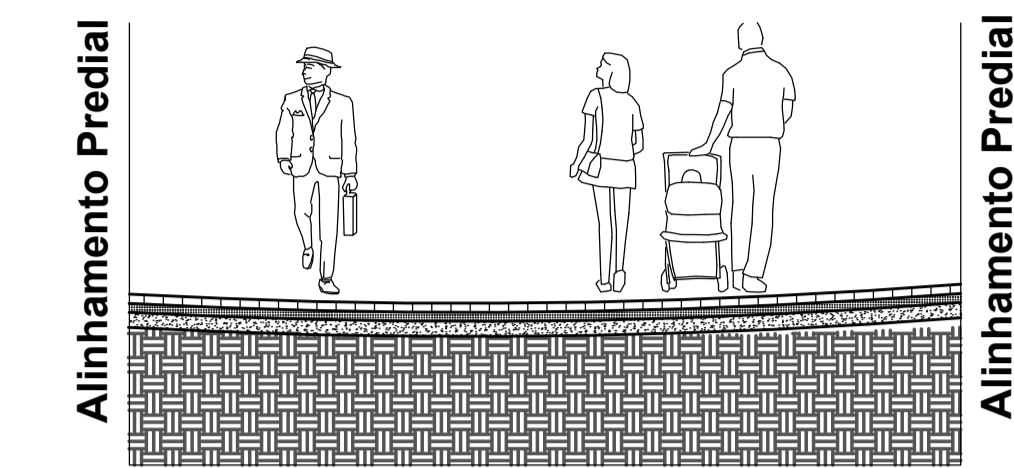


Corte AA' Transversal da Pavimentação do Beco Rua 3
Esc: 1:50


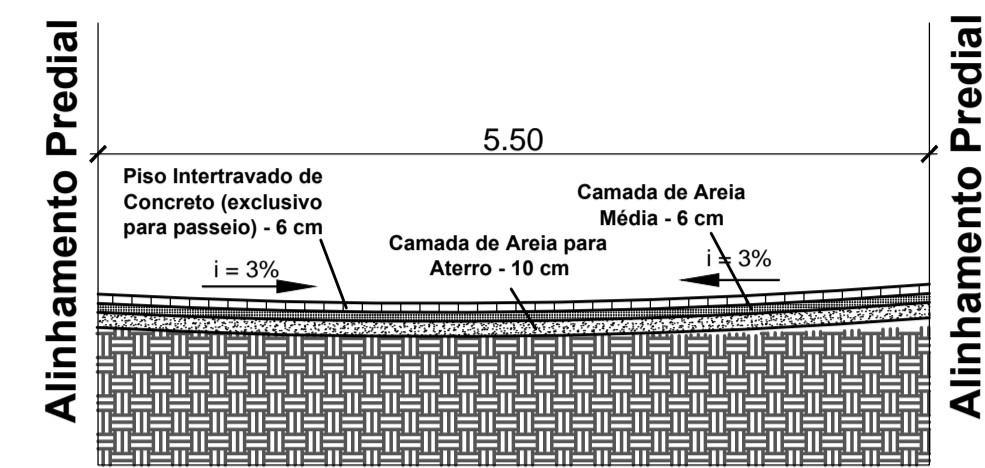


Obs.: Esse caimento de 3% se dará em direção as caixas já executadas no referido trecho.

 C1	CAIXAS A RECUPERAR c/ substituição de tampas para tampa tipo grelha 12 caixas
	Tubos e Caixas já executados 369 m de tubo e 4 caixas

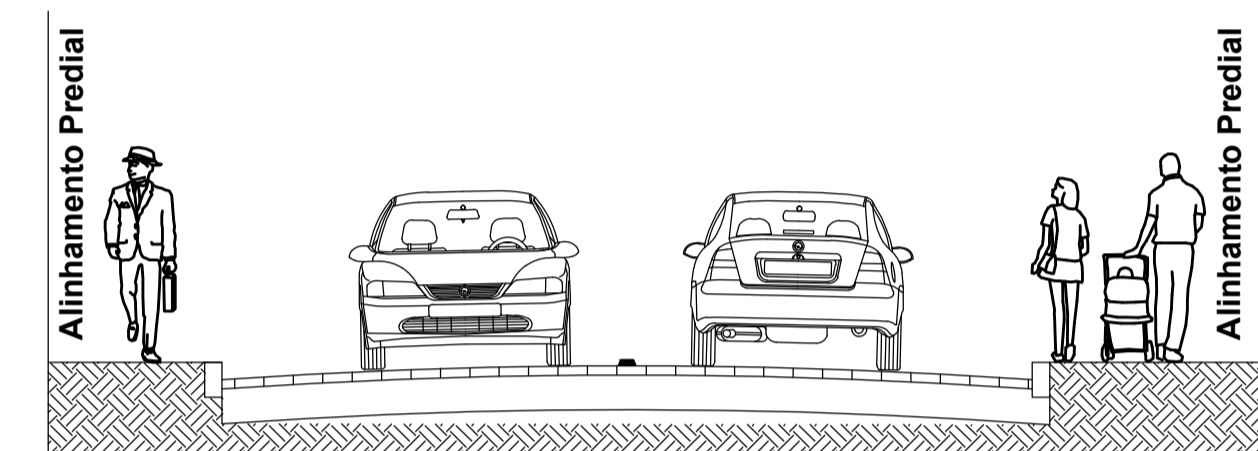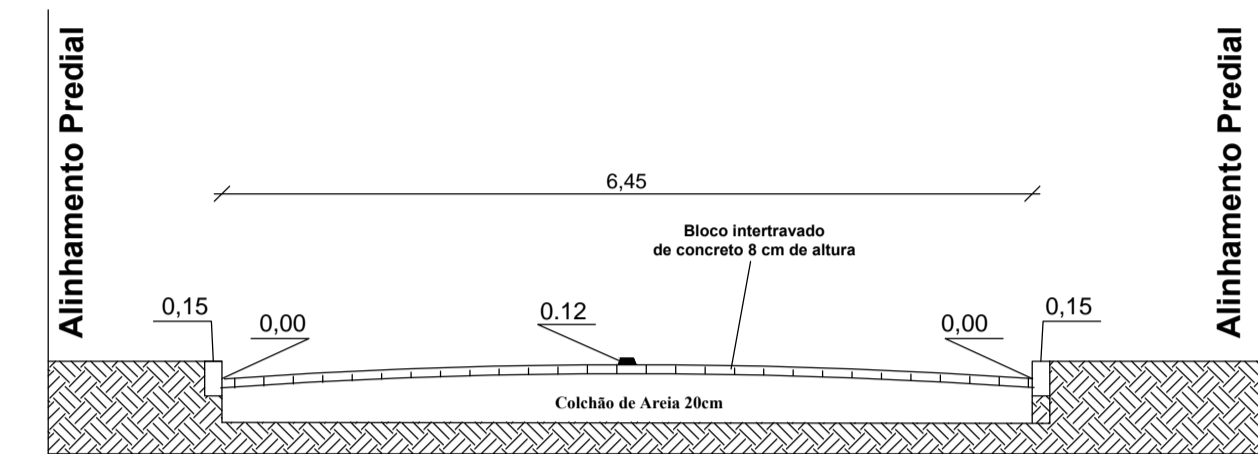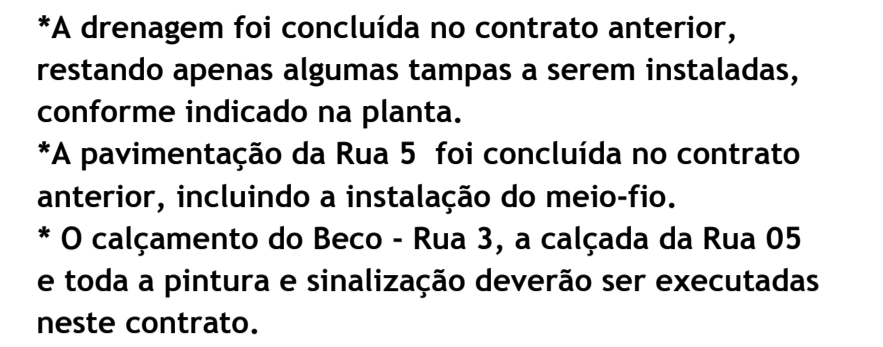

Corte Transversal da Pavimentação - Rua 05
Largura do leito carroçável variável, conforme planta baixa;
Largura da calçada variável, com dimensão mínima de 1,50m
e cotadas na planta baixa.

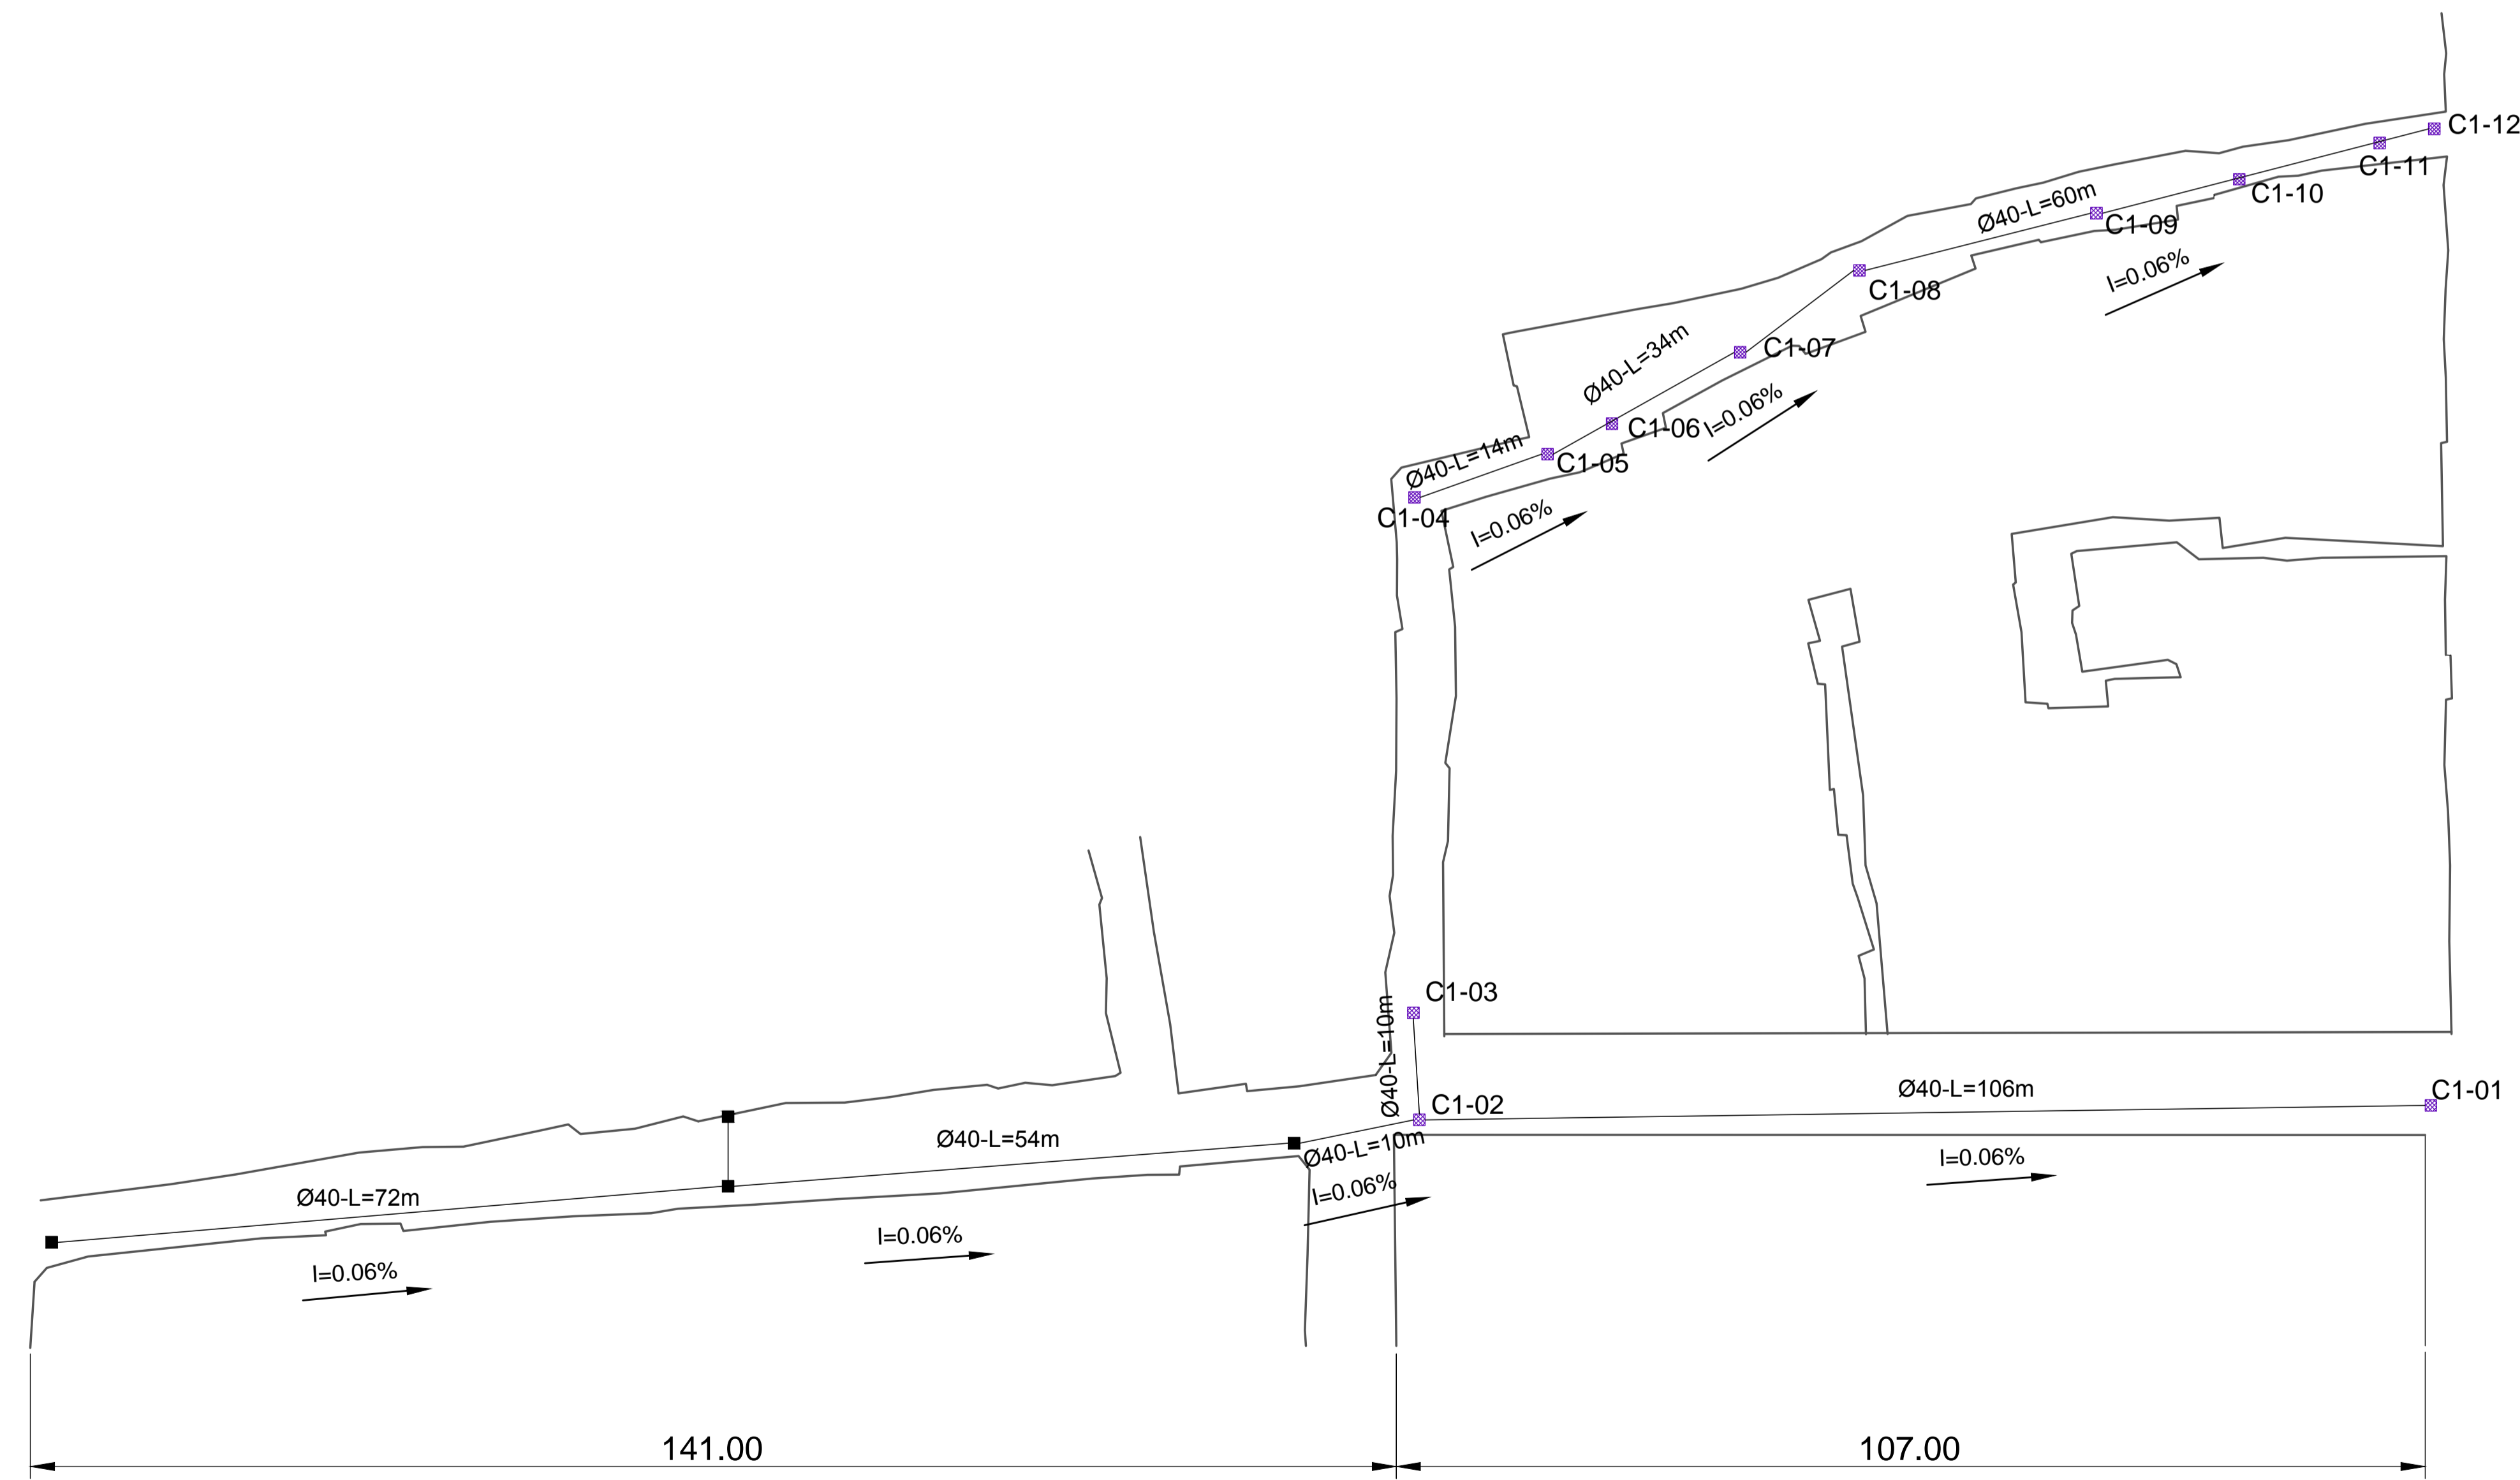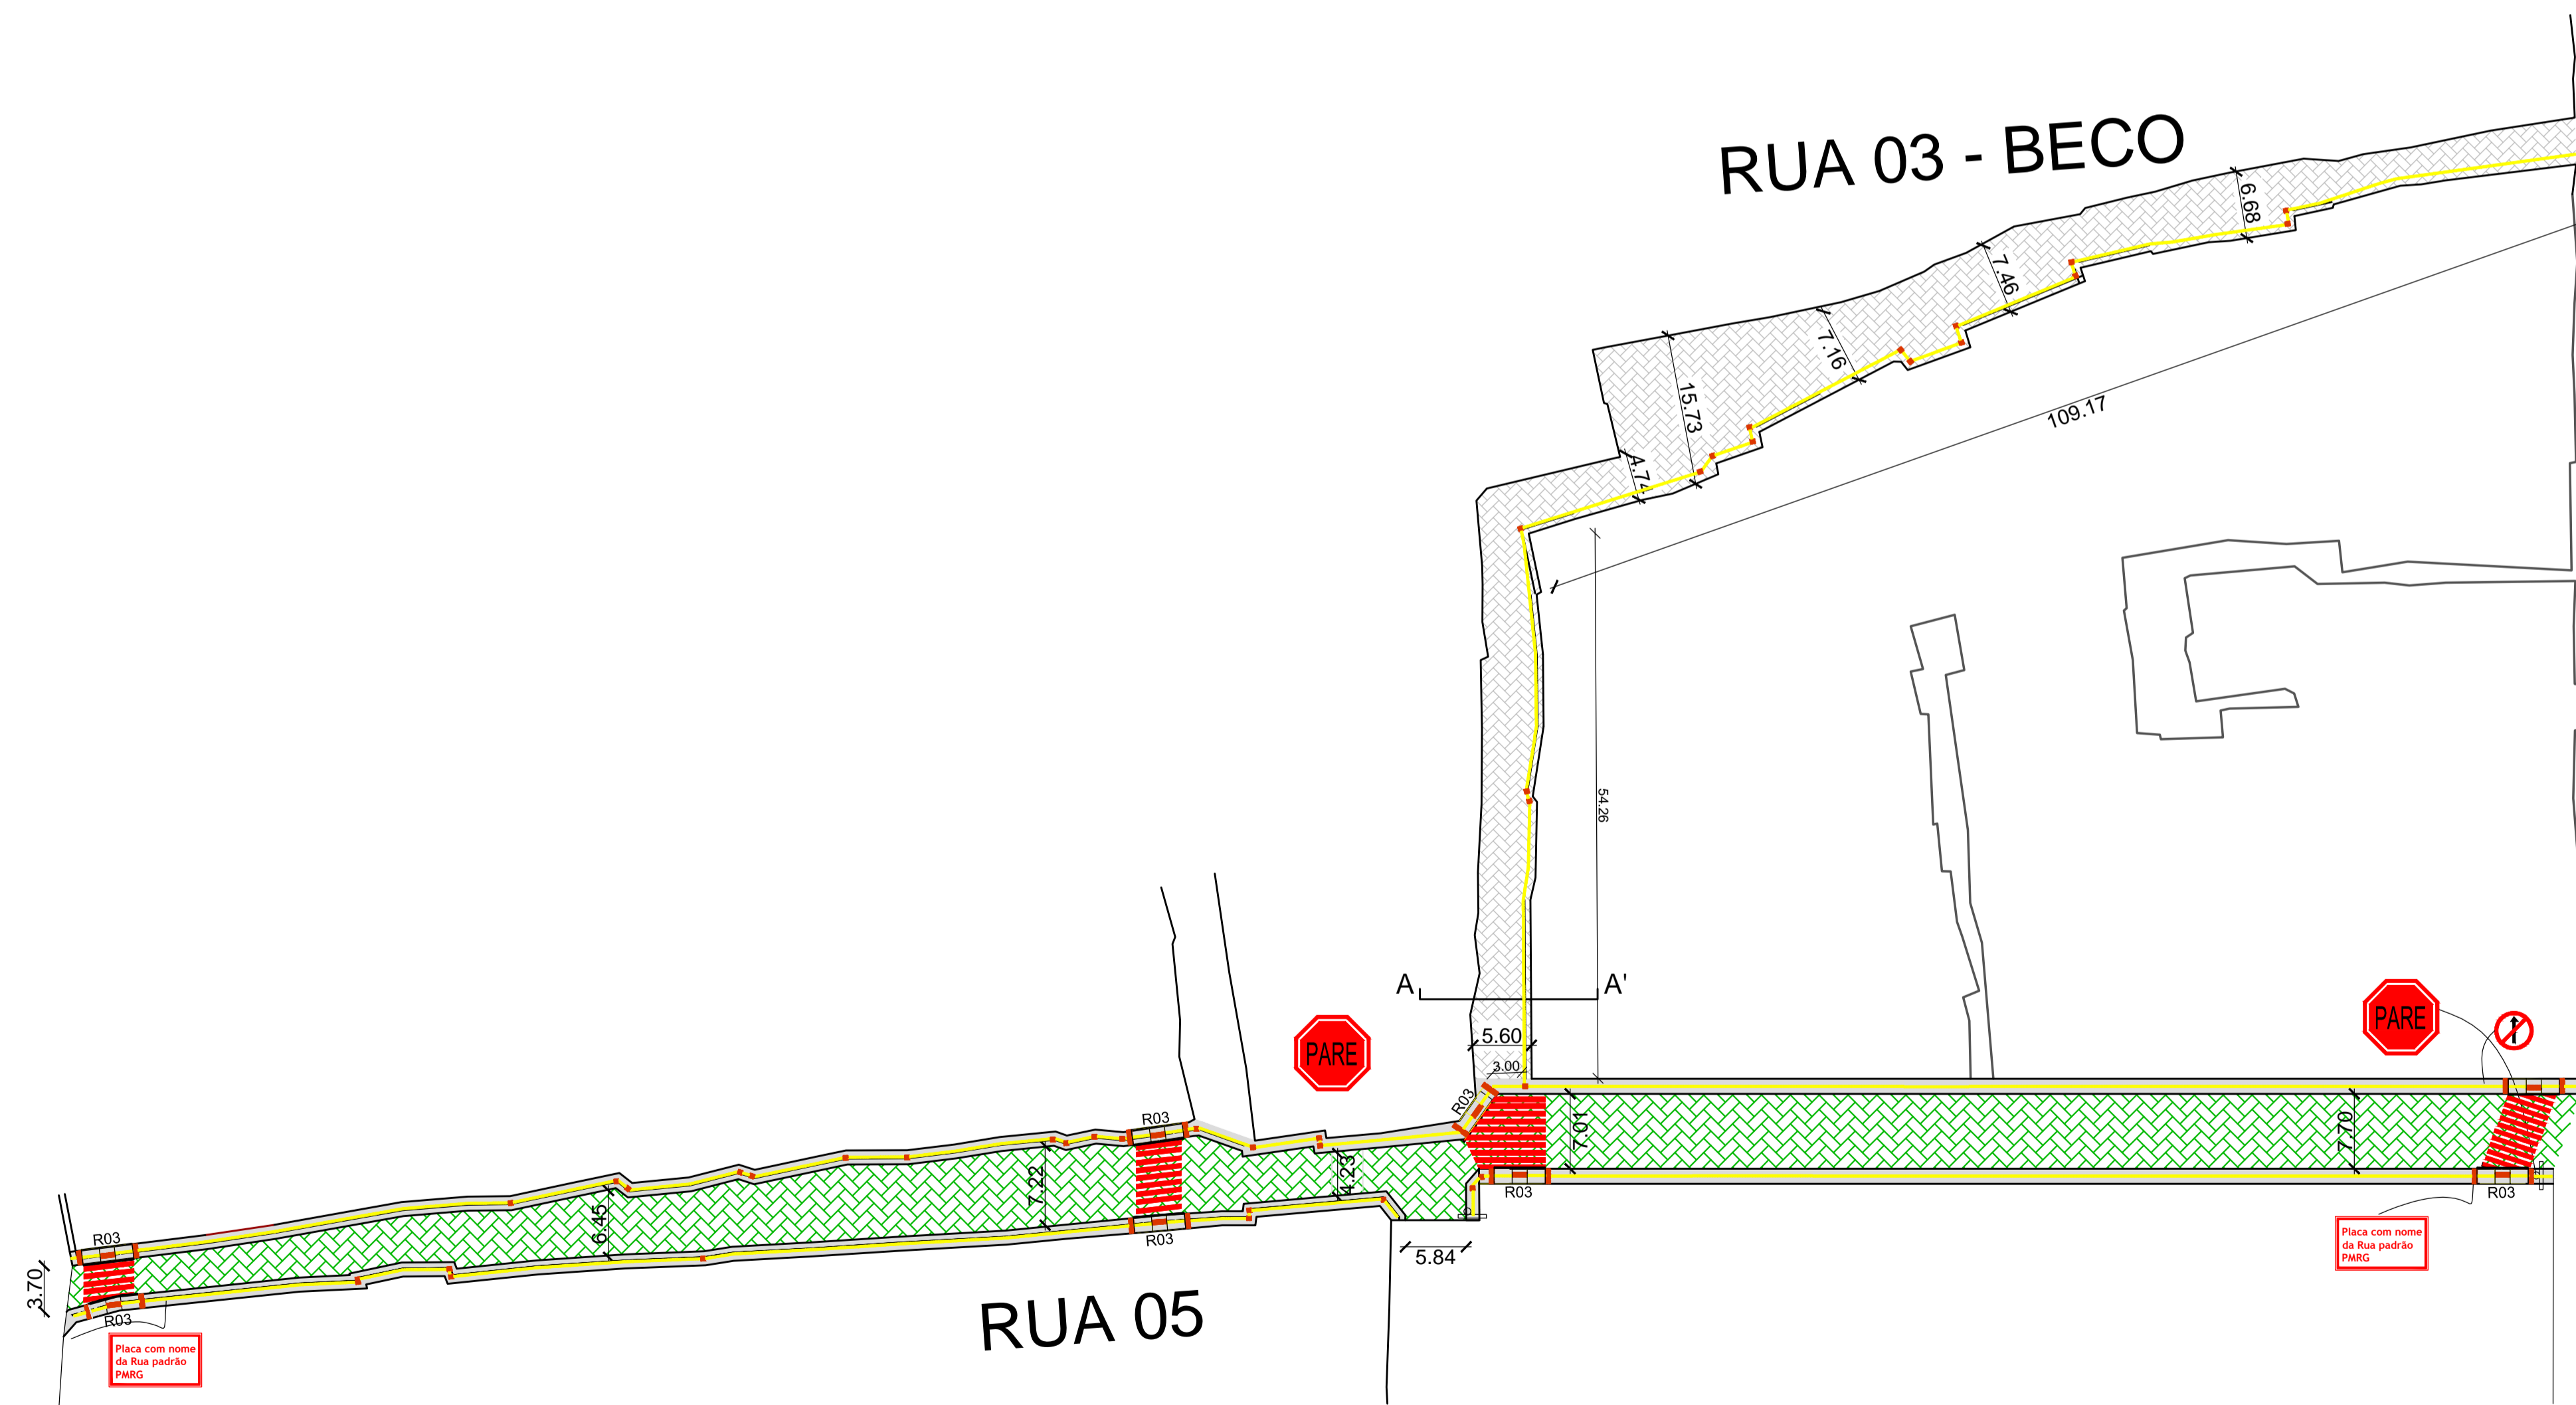

<p align="center">PREFEITURA MUNICIPAL DO RIO GRANDE UNIDADE GESTORA DE PROJETOS - UGP</p>			
<p>OBRA:</p>			
<p align="center">PROJETO DE PAVIMENTAÇÃO</p>			
<p align="center">RUA 05 - BECO 03</p>			
<p>RESP. PROJETO: ENGº GILBERTO ARABIDIAN JUNIOR - CREA/RS 159864</p>			<p>DATA: SETEMBRO/2010</p>
<p>ENGº ATUALIZA DA SILVA AGOSTINHO - CREA/RS 160757</p>			<p>ENGº FELIPE CANDIDO VELLOSO COSTA - CREA/RS 159649</p>
<p align="center">PROJETO DE ATUALIZAÇÃO</p>			
<p>RESP. PROJETO AS BUILT:</p>			
<p align="center">ENGº MARIANA BARBOSA DA COSTA - CREA/RS 202867</p>			
<p>PROJETO ORIGINAL: GILBERTO ARABIDIAN ATUALIZAÇÃO: MARIANA B. DA COSTA</p>	<p>ESCALA: 1:500</p>	<p>DATA: NOVEMBRO/2017</p>	<p>PRANCHA: 12</p>
<p align="center">SECRETARIA MUNICIPAL DE HABITAÇÃO E REGULARIZAÇÃO FUNDIÁRIA - SMHARF</p>			