



Legenda da Drenagem	
B1	Boca de Lobo 1,3x1,3m altura variável 4 unidades
B2	Boca de Lobo 1,5x1,5m altura variável 31 unidades
Ø600 - PA-2	Tubo de Concreto Armado Diâmetro 600mm - 123 m
Ø800 - PA-2	Tubo de Concreto Armado Diâmetro 800mm - 725 m
	Sentido do Escoamento
	Tubos e Caixas já executados Exceto as tampas - 54,50 m de tubo e 5 caixas a recuperar
	Tubos e Caixas contabilizados na prancha 17 - Trecho 2

Nota 01: O novo traçado da Avenida Portuária e a continuação das ruas aqui representadas serão apresentados nas próximas pranchas.

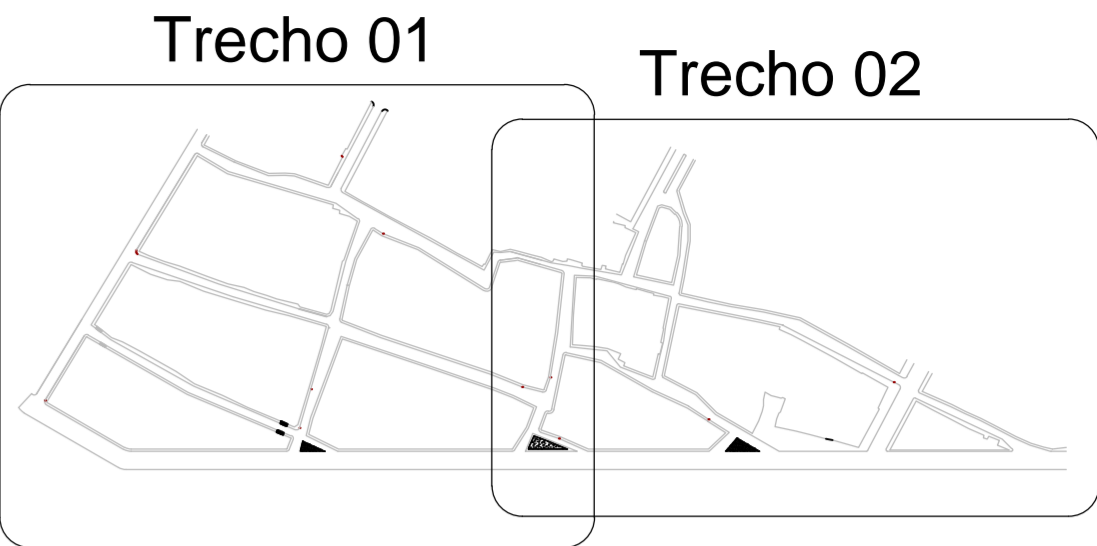

ESC - 1:5000

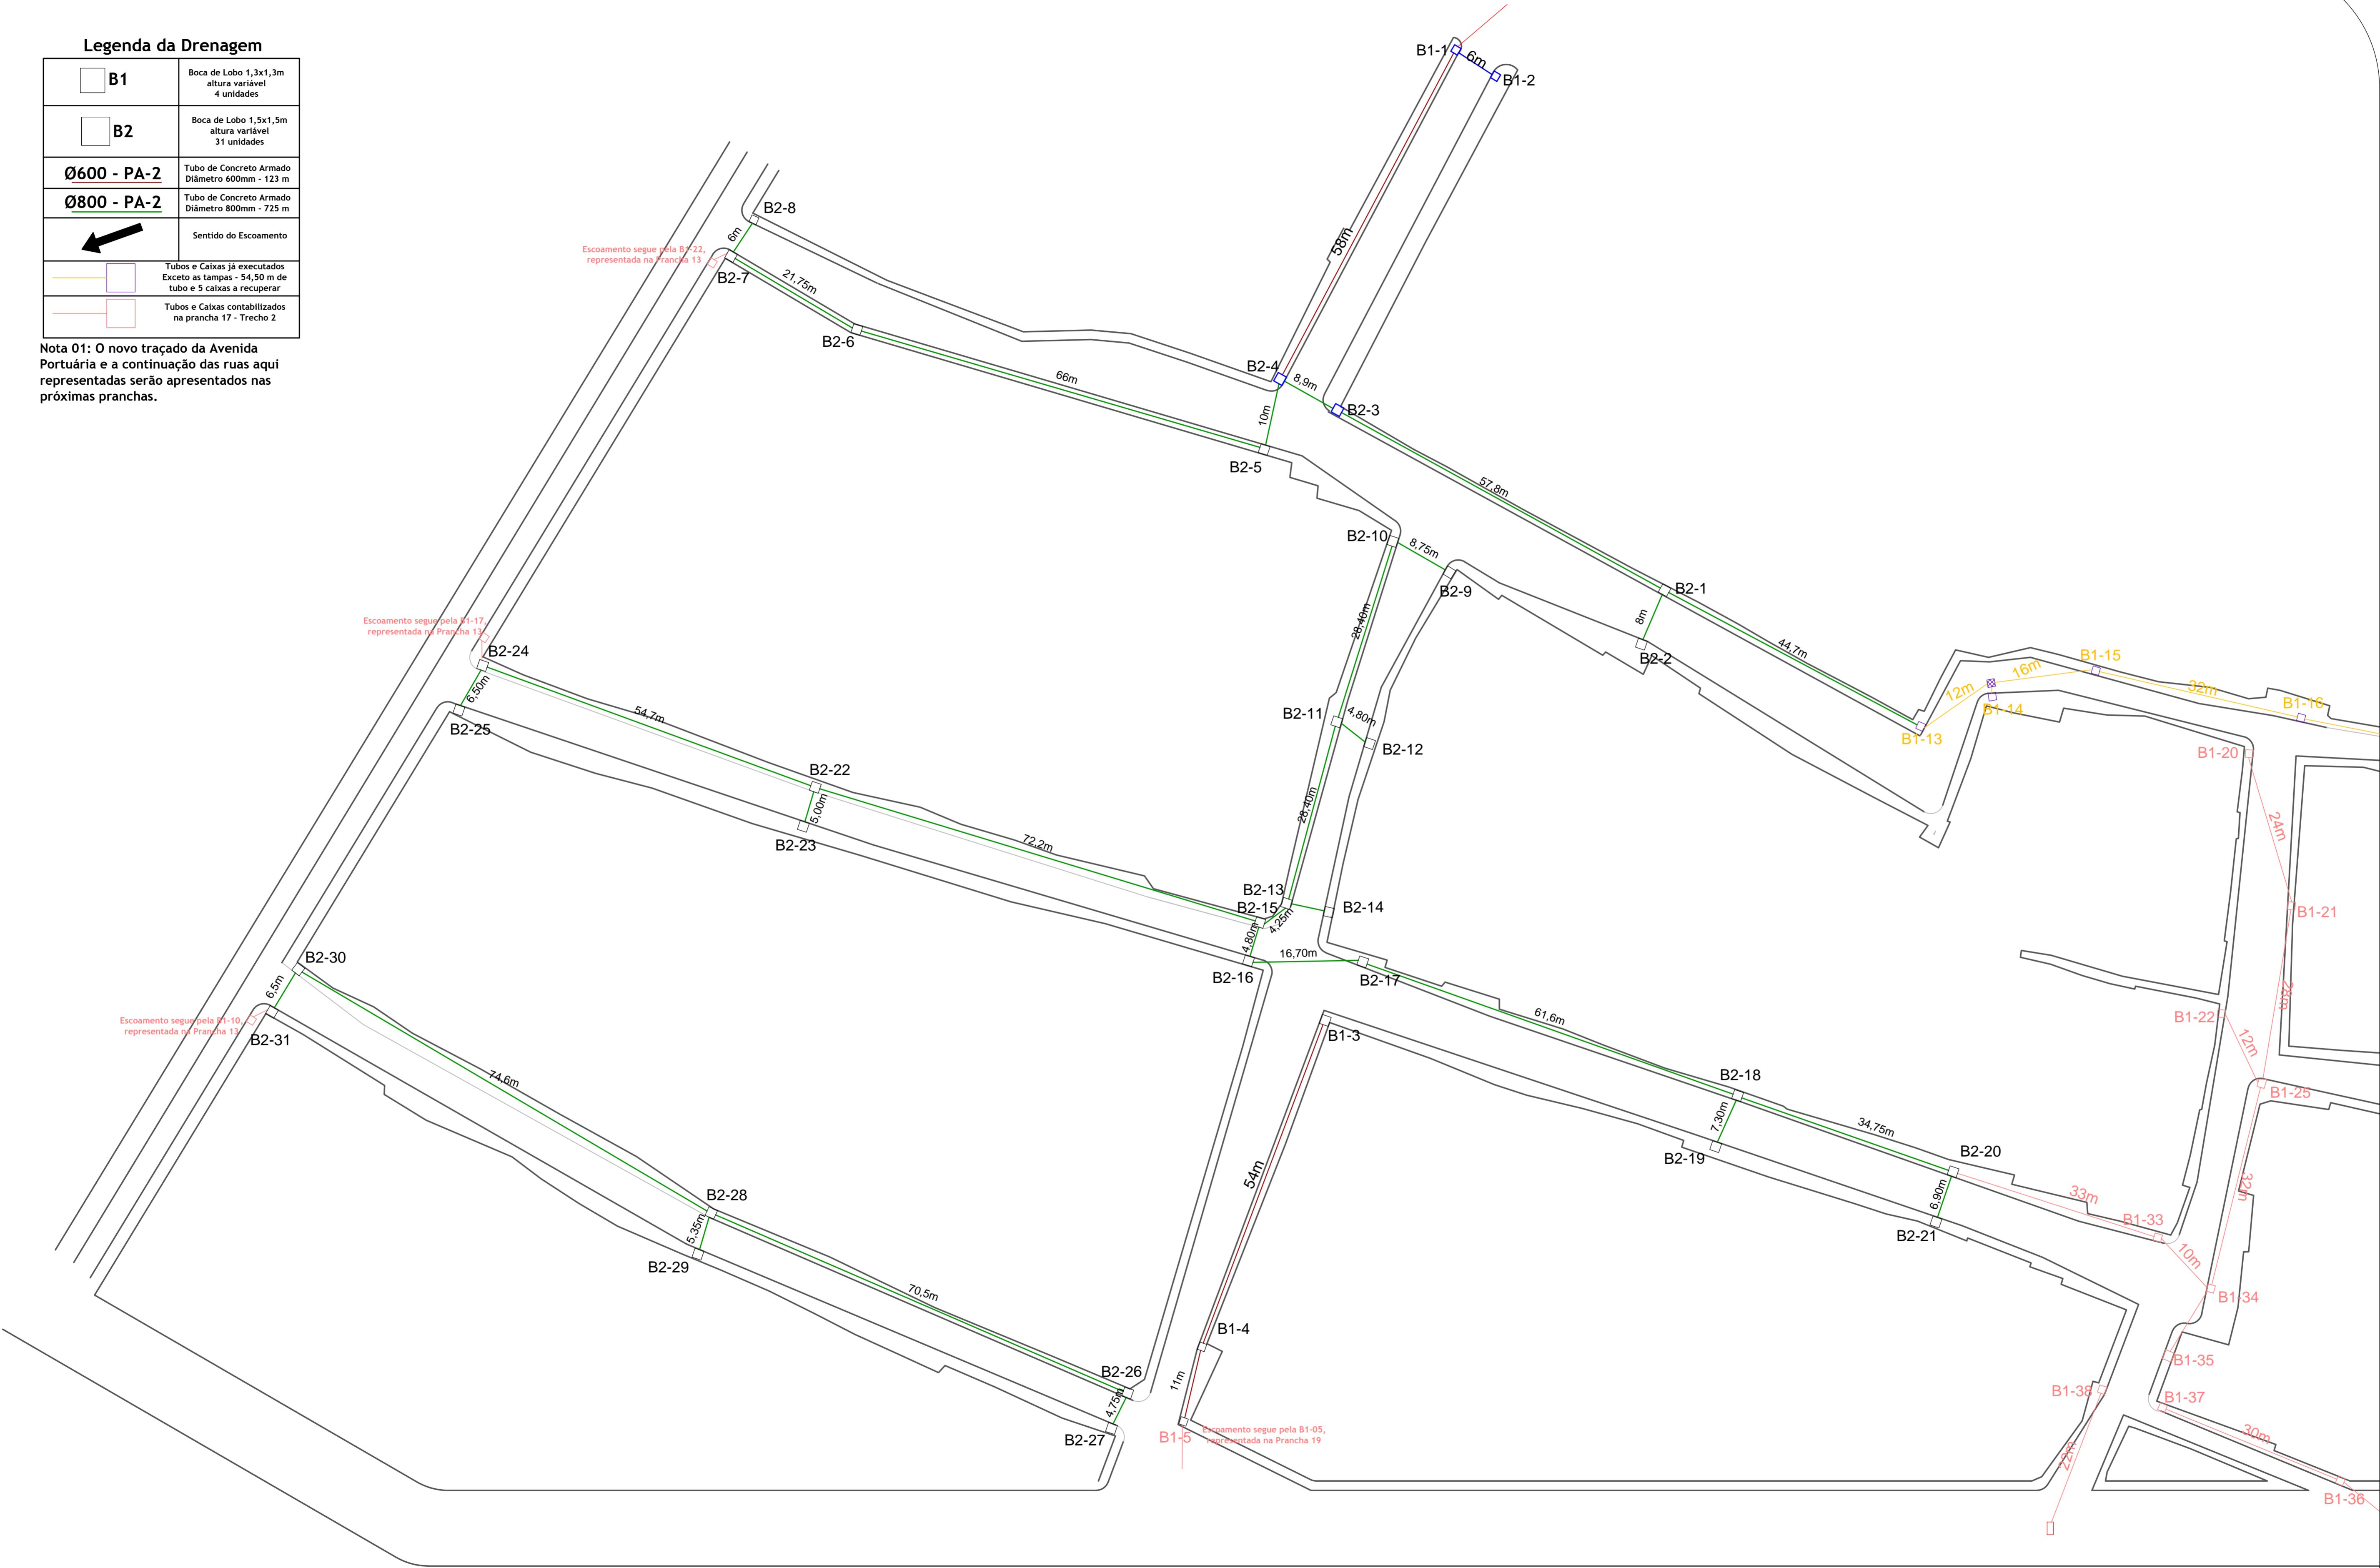

ANTIGO TRAÇADO DA AVENIDA PORTUÁRIA¹

PREFEITURA MUNICIPAL DO RIO GRANDE UNIDADE GESTORA DE PROJETOS - UGP			
OBRA:		PROJETO DE DRENAGEM	
		RUA 21, RUA 23, RUA 25 E RUA 8	
RESP. PROJETO:		ENGº GILBERTO ARABIDIAN JUNIOR - CREA/RS 159864 ENGº ATAUALPA DA SILVA AGOSTINHO - CREA/RS 160757 ENGº FELIPE CANDIDO VELOSO COSTA - CREA/RS 159649	DATA: SETEMBRO/2010
PROJETO DE ATUALIZAÇÃO			
RESP. PROJETO AS BUILT:		ENGª MARIANA BARBOSA DA COSTA - CREA/RS 202867	
PROJETO ORIGINAL: GILBERTO ARABIDIAN ATUALIZAÇÃO: MARIANA B. DA COSTA	ESCALA: 1:500	DATA: NOVEMBRO/2017	PRANCHA: 16
SECRETARIA MUNICIPAL DE HABITAÇÃO E REGULARIZAÇÃO FUNDIÁRIA - SMHARF			