



Corte AA' Transversal da Pavimentação da Rua 1 Nova 1/50

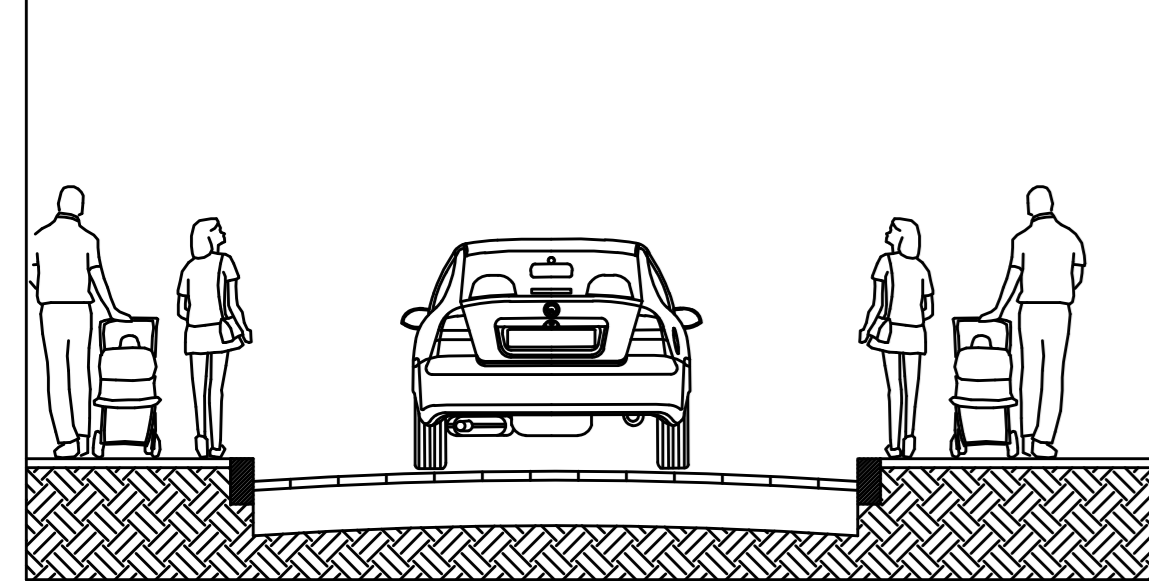


Corte AA' Transversal da Pavimentação da Rua 1 Nova 1/50

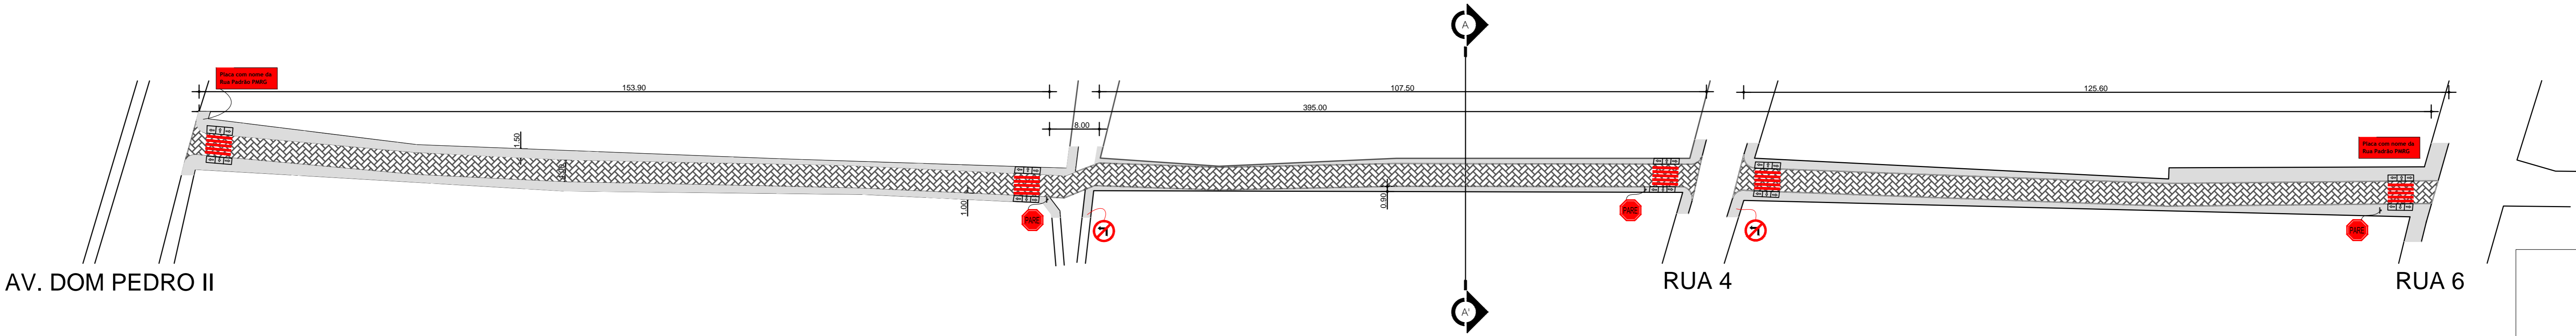

PLANIMÉTRICO PAVIMENTAÇÃO

ESCALA 1:500

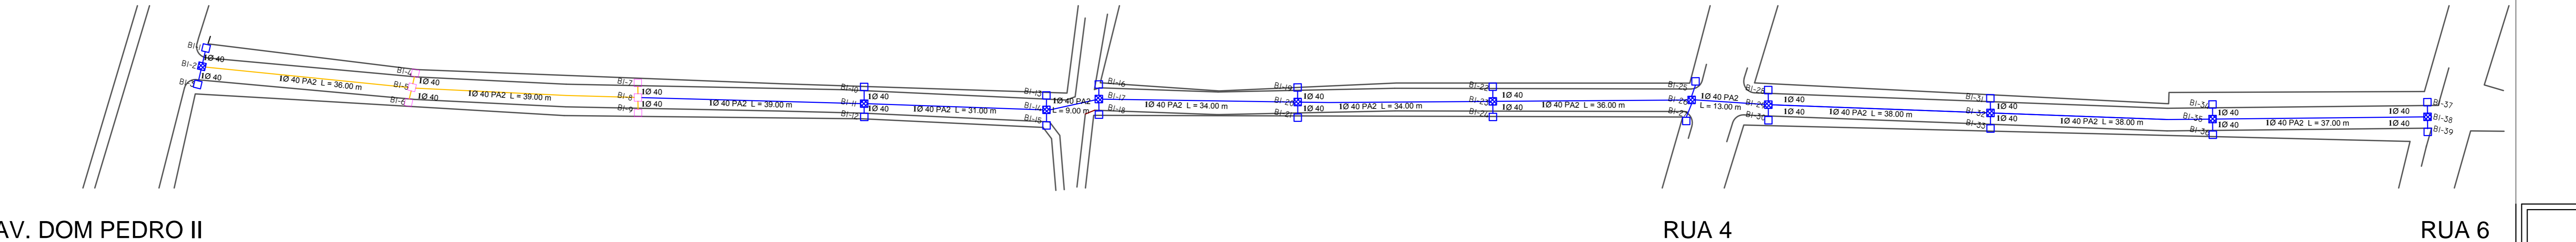

PLANIMÉTRICO ESCOAMENTO PLUVIAL

ESCALA 1:500

Legenda da Pavimentação

	Pavimentação Blocos Intertravados de Concreto - esp. 6cm - 35MPa: 1565 m²
	Calçadas de Concreto: 1388 m² Meio Fio: 822 m Calçadas a demolir: 280 m
	Rampa de Acesso para cadeirantes: 10 unidades
	Faixa de Segurança: 90 m²
	Placas de Trânsito: 7 unidades

Nota 01: As calçadas não possuem um gabarito constante e linear pois acompanham o alinhamento predial irregular.
OBS.: Após conferência in loco, foi determinada a metragem de calçadas existentes a serem demolidas. Para o cálculo do volume, foi considerado uma largura de 1,50m e espessura de 0,15m.

Legenda da Drenagem

	Caixa de Drenagem 1,30 x 1,30m com altura variável Tampa BOCA DE LOBO 22 unidades
	Caixa de Drenagem 1,30 x 1,30m com altura variável Tampa GRELHA 11 unidades
	Tubo de Concreto Armado diâmetro 400 mm - 357 m
	Tubos já executados e Caixas a recuperar - 67 m de tubo e 6 caixas

PREFEITURA MUNICIPAL DO RIO GRANDE			
UNIDADE GESTORA DE PROJETOS - UGP			
OBRA:			
PROJETO DE PAVIMENTAÇÃO E ESCOAMENTO PLUVIAL			
RUA 1 ANTIGA			
RESP. PROJETO: ENGº GILBERTO ARABIDIAN JUNIOR - CREA/RS 159864		DATA: SETEMBRO/2010	
ENGº ATUALPA DA SILVA AGOSTINHO - CREA/RS 160757		ENGº FELIPE CANDIDO VELOSO COSTA - CREA/RS 159649	
PROJETO DE ATUALIZAÇÃO			
RESP. PROJETO AS BUILT:			
ENGª MARIANA BARBOSA DA COSTA - CREA/RS 202867			
PROJETO ORIGINAL: GILBERTO ARABIDIAN	ESCALA: INDICADA	DATA: NOVEMBRO/2017	PRANCHA: 08
ATUALIZAÇÃO: MARIANA B. DA COSTA			
SECRETARIA MUNICIPAL DE HABITAÇÃO E REGULARIZAÇÃO FUNDIÁRIA - SMHARF			