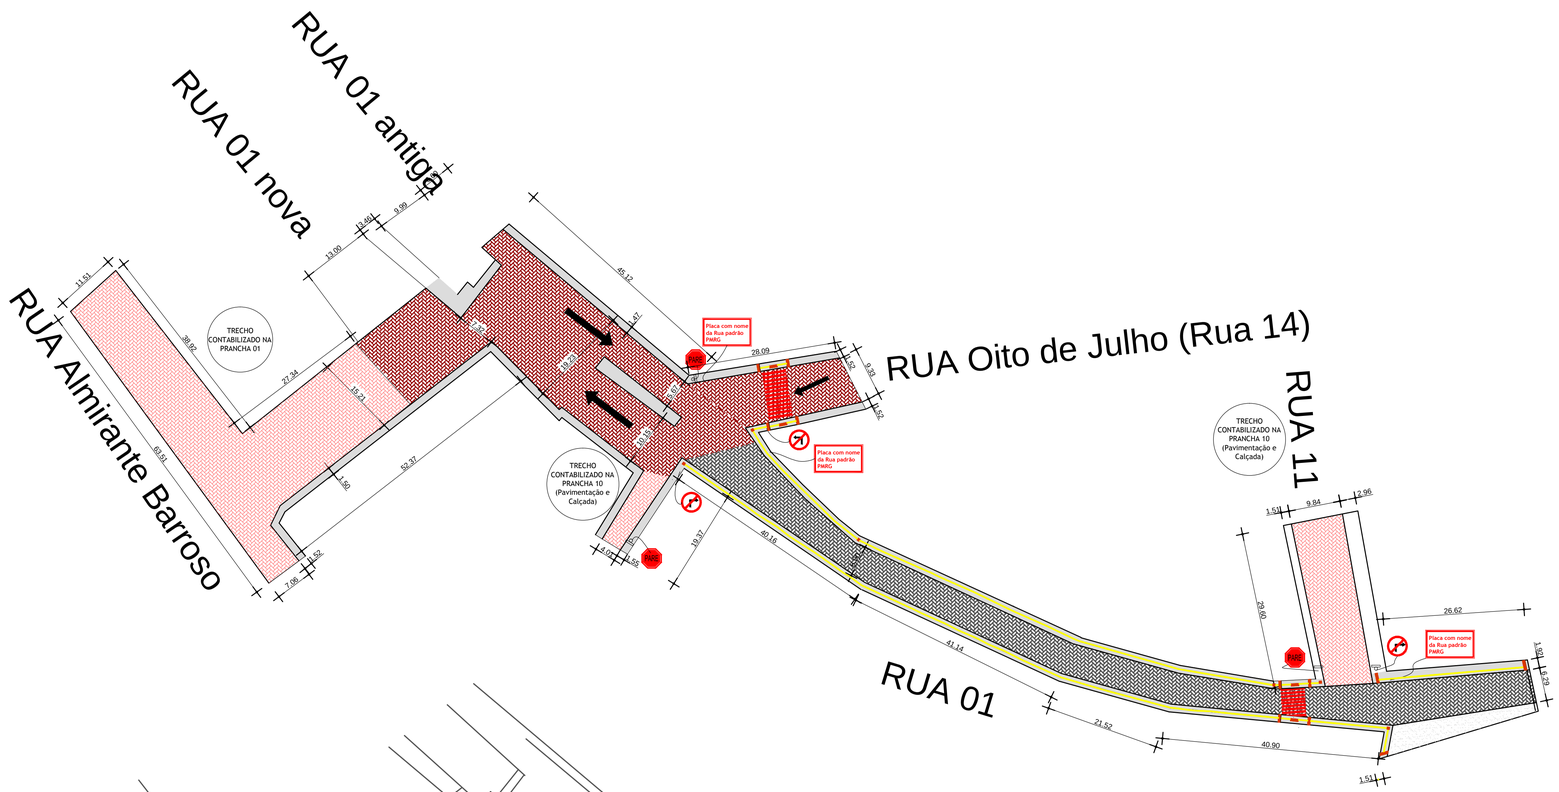

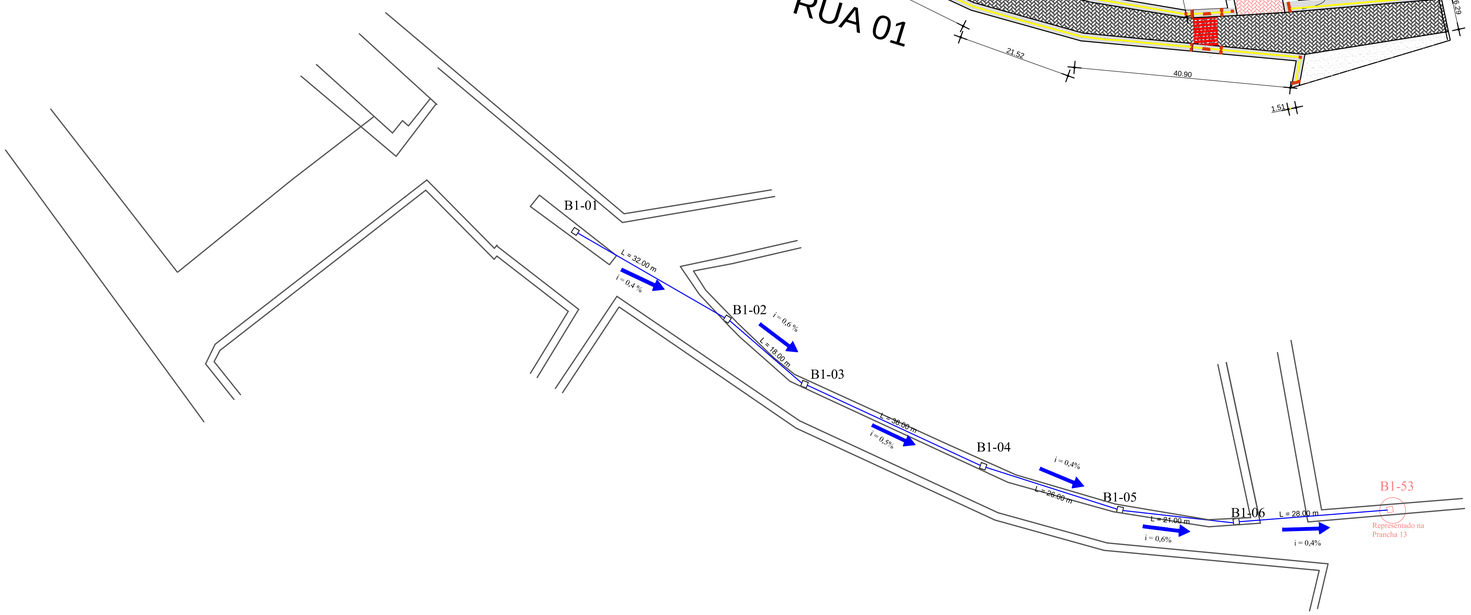

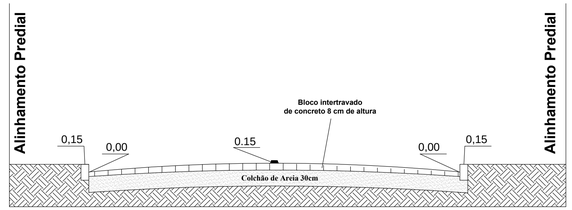

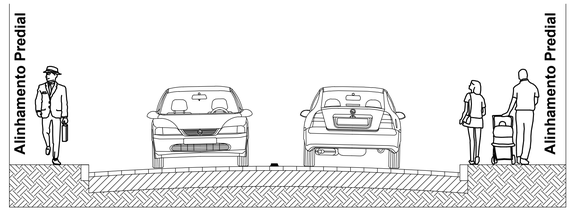

Corte AA' Transversal da Pavimentação da Rua 27
lagura do leito carroçavel variavel, conforme palnta baixa
largura da calçada variavel, com dimenção minima de 1,30m
e cotados na planta baixa

Legenda da Pavimentação

	Pavimentação Blocos Intertravados de Concreto - esp. 8cm já EXISTENTE
	Pavimentação Blocos Intertravados de Concreto - esp. 8cm - CONTABILIZADA EM OUTRA PRANCHA
	Pavimentação Blocos Intertravados de Concreto - esp. 8cm - 35MPa: 1367,1 m²
Nota 1	Calçadas de Concreto: 980 m² Meio Fio: 740 m Calçadas a demolir: 80 m
	Rampa de Acesso para cadeirantes: 6 unidades
	Sinalização Horizontal: 93,8 m²
PARE	Placas de Trânsito: 9 unidades
	Ladrilho Podotátil de Alerta 25X25 cm - 14 m²
	Ladrilho Podotátil direcional 25X25 cm - 77 m²

Nota 01: As calçadas não possuem um gabarito constante e linear pois acompanham o alinhamento predial irregular.

OBS.: Após conferência in loco, foi determinada a metragem de calçadas existentes a serem demolidas. Para o cálculo do volume, foi considerado uma largura de 1,50m e espessura de 0,15m.

Legenda da Drenagem

B1	**Boca de Lobo 1,3x1,3m altura variável 6 unidades**
Ø400 - PA-2	**Tubo de Concreto Armado Diâmetro 400mm - 161 m**
	Sentido do Escoamento

PREFEITURA MUNICIPAL DO RIO GRANDE
UNIDADE GESTORA DE PROJETOS - UGP

OBRA:

PROJETO DE PAVIMENTAÇÃO

RUA 01 - FINAL

RESP. PROJETO: ENGº GILBERTO ARABIDIAN JUNIOR - CREA/RS 159864
ENGº ATAUALPA DA SILVA AGOSTINHO - CREA/RS 160757
ENGº FELIPE CANDIDO VELOSO COSTA - CREA/RS 159649

DATA: SETEMBRO/2010

PROJETO DE ATUALIZAÇÃO

RESP. PROJETO AS BUILT:
ENGª MARIANA BARBOSA DA COSTA - CREA/RS 202867

PROJETO ORIGINAL: GILBERTO ARABIDIAN
ATUALIZAÇÃO: MARIANA B. DA COSTA

ESCALA: 1:500

DATA: NOVEMBRO/2017

PRANCHA: 11

SECRETARIA MUNICIPAL DE HABITAÇÃO E REGULARIZAÇÃO FUNDIÁRIA - SMHARF